

城建档案卷内目录

[illegible]

工程图纸目录表

[illegible]

重庆市建筑勘察设计院

填表	校对
----	----

格律

设计组长

30	130
----	-----

工号	85030
分項	


出	图
日	期

86.7.19

重庆市日杂贸易中心地形图


比例 1:200

北

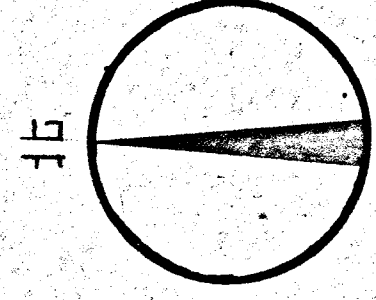

1:200

朝天路重庆日杂贸易中心总布置图

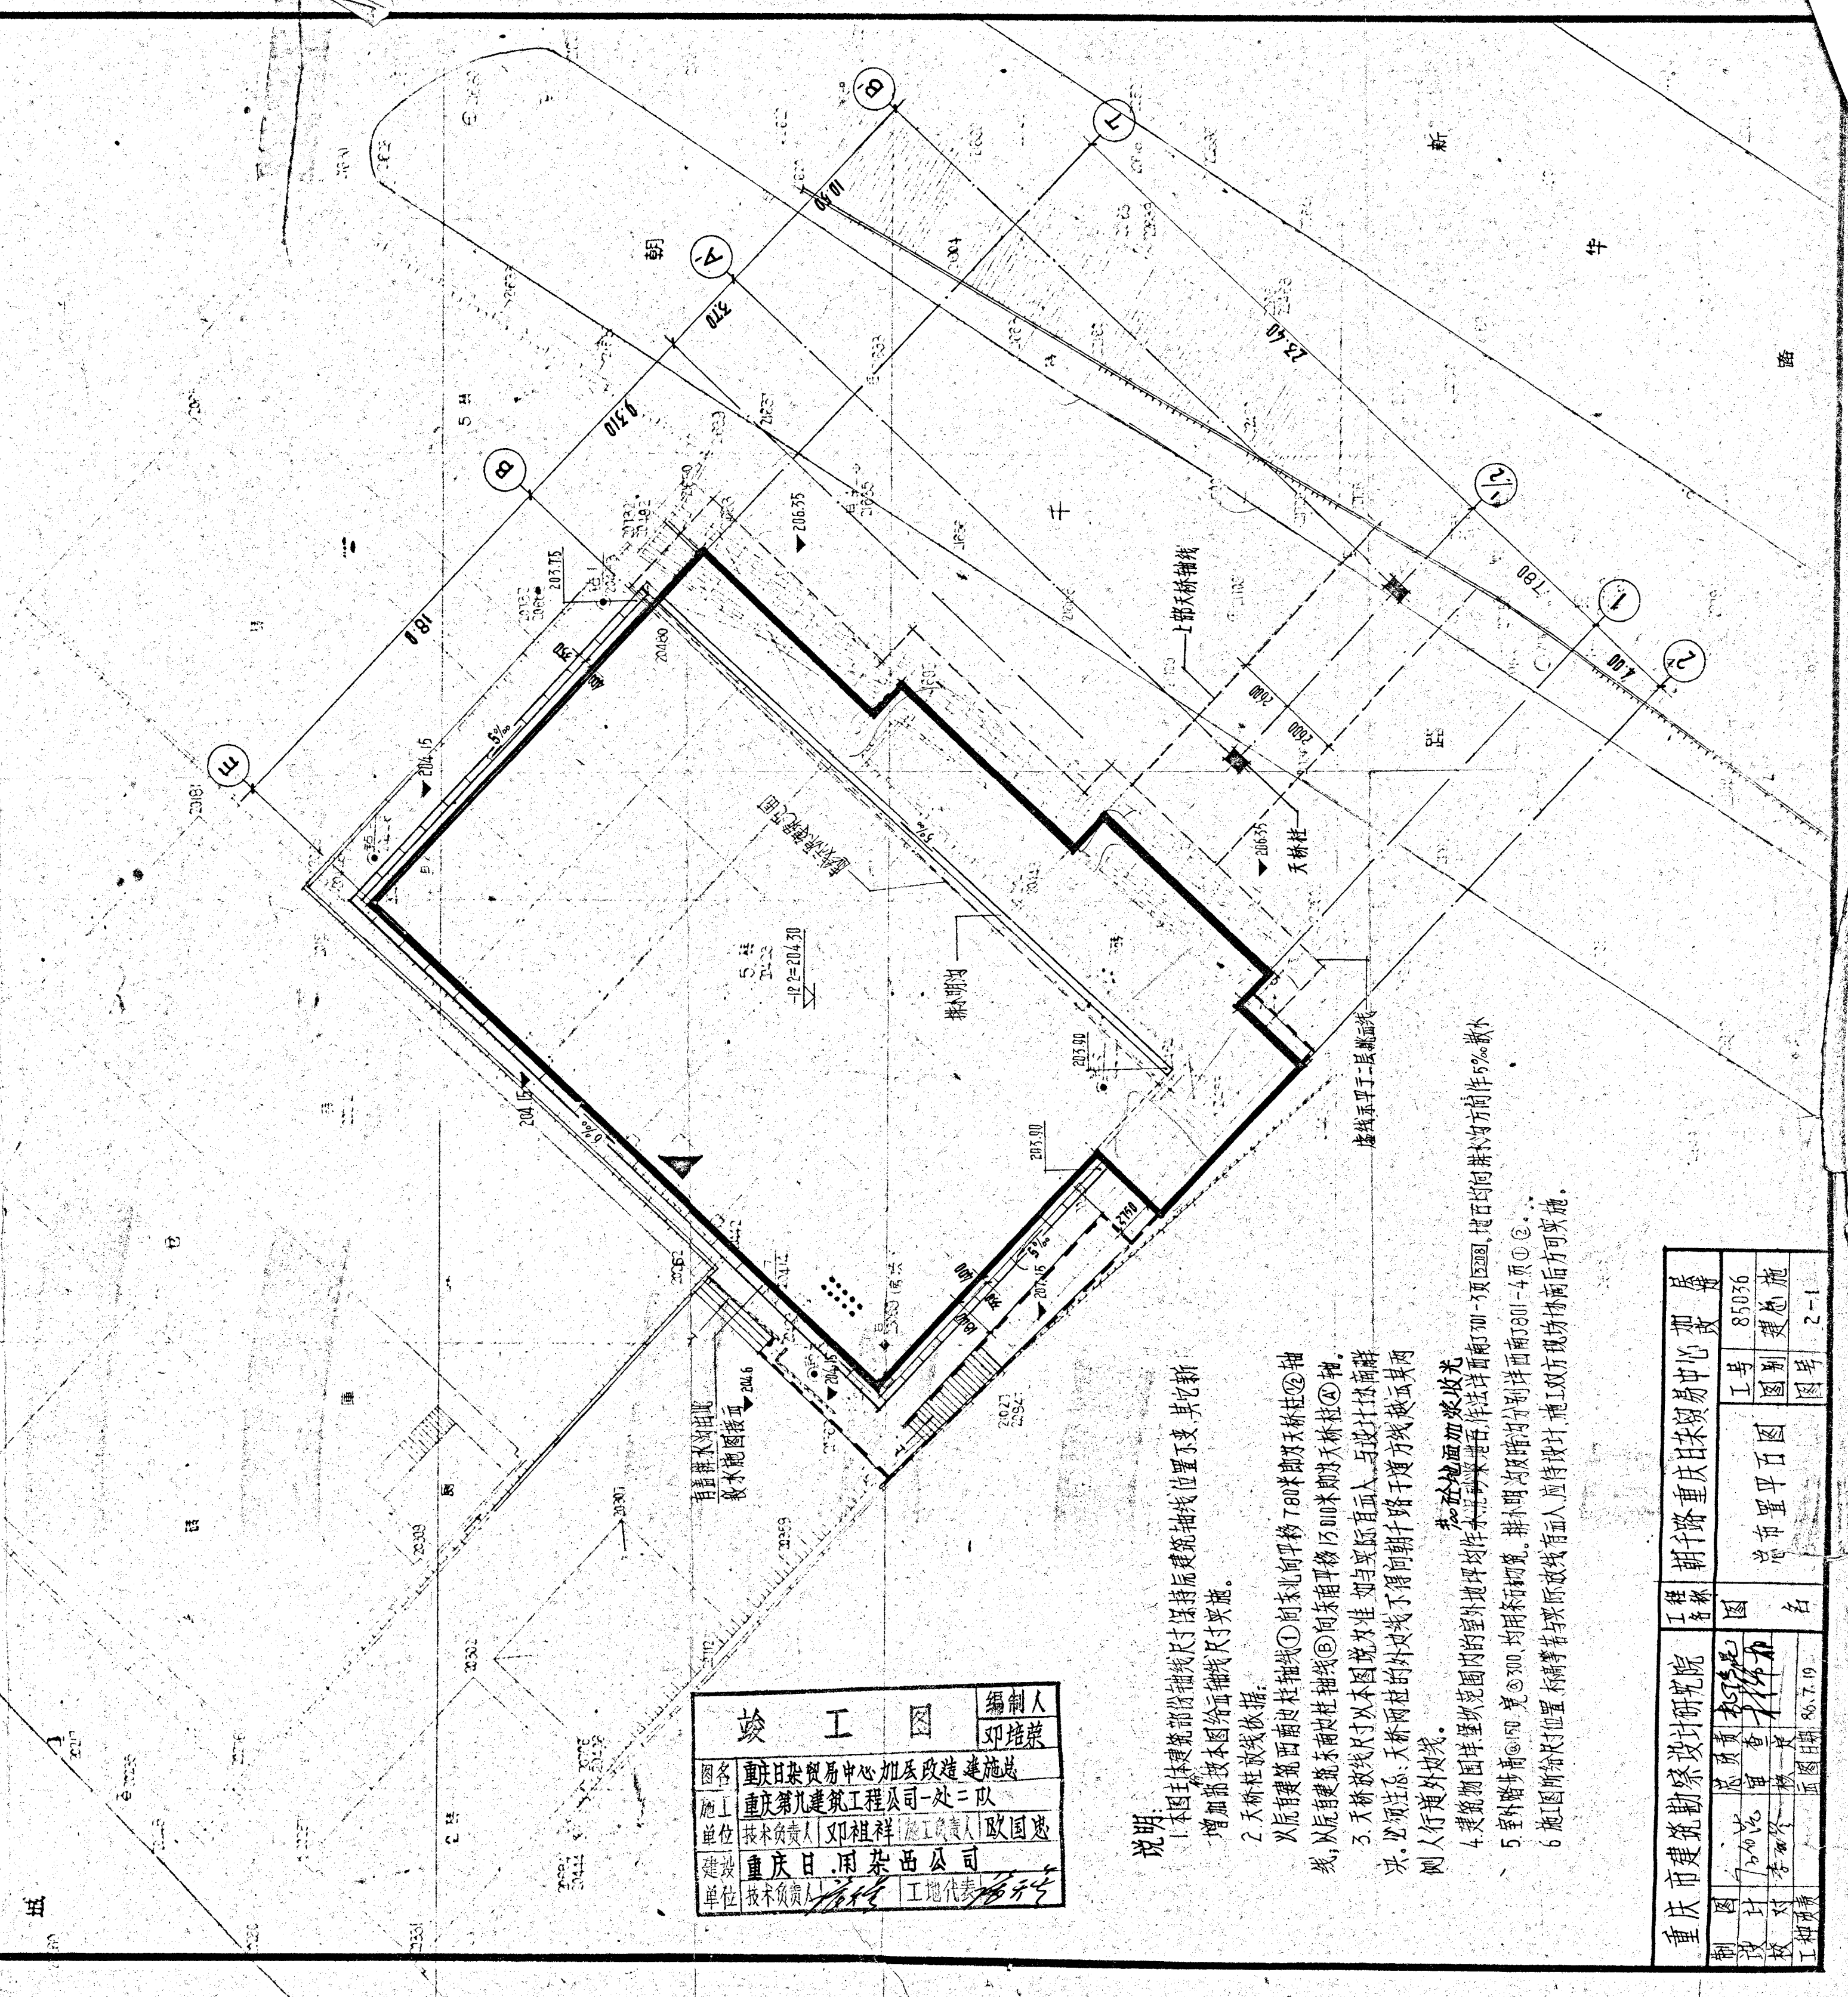

竣工图		编制人
图名	重庆日杂贸易中心加层改造施工图	邓培荣
施工	重庆第九建筑工程公司二队	
单位	技术负责人 邓祖祥 施工负责人 欧国忠	
建设	重庆日用杂西公司	
单位	技术负责人 李西成 工地代表 李西成	

- 说明:
1. 本图主体建筑部份轴线尺寸保持原建筑轴线位置不变, 其它新增部份按本图给定的轴线尺寸实施。
 2. 天桥柱轴线依据:
 3. 天桥柱轴线尺寸以本图为准, 如与实际有出入, 与设计人协商解决。
 4. 建筑范围内室外地坪均按本图标注标高, 作法详图, 土石方填挖方向作5%散水。
 5. 室外踏步高0.70, 宽0.30, 均用素混凝土。
 6. 施工图中所标注的位置标高等若与设计有出入, 应待设计、施工双方现场协商后方可实施。

重庆市建筑设计研究院		朝天路重庆日杂贸易中心加层	
制图	李西成	工号	85036
设计	李西成	图别	建筑总施
审核	李西成	图号	2-1
校核	李西成		
工程	李西成		

建筑设计总说明

一、本工程鉴于旧房加层改造,建地地形及周围环境比较复杂,隐蔽部位较多。因此,若本设计图说与实地放线施工有出入,应由设计、施工、建方协商处理,确认后方可实施。

二、防水防潮及砌体工程部份

- 1.本工程设计±0.00标高相当于总图绝对标高216.50。(红线内五房楼底)
- 2.凡内外砖墙砌体均应在地坪材料基层作防潮层处理,作法详见南丁101-30①及附注
- 3.靠朝天路堡坎一侧地下~四层外坪均作20厚1:2水泥砂浆(加5%防水剂)。
- 4.凡坪身两侧室内地坪标高不一致时,应分别在两个地坪标高以下60处作防潮层,并在靠土一侧坪面涂热沥青三道
- 5.凡加气砼、砌体的砌筑以及钢筋砼梁、柱联接,除详结施外,并按有关现行规范办理。

三、楼地石工程

- 1.所有地石均作水磨石面层,作法详见南丁8401-3-8。
- 2.所有楼石均作水磨石面层,作法详见南丁8401-1-5(无有楼石应打去旧石层,新增楼石面层用天然大理石面,电梯楼梯休息平台采用大理石铺面,踏步面铺天然花岗石,铺面防滑条,天梯踏步铺铜防滑条。
- 3.卫生间楼地石作法详见南丁14说明。
- 4.楼地石均用3厚玻璃分格,分格尺寸不大于1000×1000为宜。

四、屋石工程

- 1.各层屋石作法如下(由上往下数):
a.绿豆砂一层; b.二布六油(玻纤布乳白沥青); c.20厚1:3水泥砂浆找平; d.80~100水泥膨胀珍珠岩板保温层(容重300~400kg/m³); e.钢筋砼屋石板。注:建方可根据屋石绿化情况,在屋石铺设15厚红砖石。

2.屋石排水及女儿坪泛水

- a.所有屋石找坡及雨水管口位置,管径均按本图有关图说。
- b.雨水口详见南丁201-49-⑥-①(凡在TH女儿坪处参照建施-22⑥)。
- c.女儿坪泛水详见南丁201-14-⑩-②
- d.所有屋石靠女儿坪一侧均作300宽天沟,纵坡5%。

五、内坪粉刷

- 1.平层~六层(包括新建主楼梯):
所有内坪石(含柱子)在距地1200高处作松香黄色人造大理石板样裙,上部均作松香黄色人造大理石板样裙,其上部四周作1800高5厚镜片玻璃古铜色铝合金料嵌边,剩余柱石作贴坪布石。中间柱镜片玻璃背面四周增设发泡胶嵌板,刷漆茶色乳胶漆。

2.地下~四层:

所有内坪石均作白色乳胶漆,作法详见南丁8402-1-20。抹灰基层刷107胶与加气砼块砌体结合

3.卫生间坪石详见南丁14说明。

4.踢脚线均作150高本色水磨石板。

六、天棚

- 1.平层~六层(包括屋石观景厅)均作奶黄色矿棉装饰吸音板天棚,丁形铝合金龙骨,详见南丁22①。

2.地下~四层天棚均作抹灰天棚,石刷白色乳胶漆,作法详见南丁8402-3-4。

3.平层~六层卫生间作板条天棚,作法详见南丁201-55-⑩,予留600×600检修孔。

七、外坪粉刷

- 1.外坪1*: 松香黄色天然大理石坪石,作法详见南丁8402-4-10
- 2.外坪2*: 美术水刷石,作法详见南丁8402-4-8,石子配合比:白石子=60%,黑石子=15%,松香黄石子=25%。
- 3.外坪3*: 玻璃马赛克(南溪县建材厂彩画牌样本),作法详见南丁8402-4-13。A₁=60% B₁=15% B₂=25%
- 4.外坪4*: 玻璃马赛克,作法详见南丁8402-4-13。A₂=60% B₂=15% B₃=25%

八、门窗

- 1.本图EM、EC均分别对铝合金门、窗,具体要求详见南丁18~22及其说明。
- 2.所有钢窗均作红丹底,石刷银粉漆二度。
- 3.木门、窗均作罩奶黄色调合漆二度。

九、其它

- 1.新建主楼梯中间扶手栏杆详见南丁7906-6-⑤,栏杆为奶黄色,两侧靠墙栏杆详见南丁7906-7⑥。所有扶手均采用南丁7906-9-②铁石,要求木制作,漆二度罩漆。
- 2.楼梯踏步应沿其每跑中也作150宽15厚防滑条挡水线。花岗石踏步面,铺铜防滑条。
- 3.主楼梯防火门由建方与有关单位联系,提供有关设计资料再行处理。
- 4.凡有电梯井因是非标准尺寸,建方应向有关厂家提供该电梯井边及电梯机房图纸尺寸,然后由电梯生产厂家提供对土建设计的工艺要求,再行处理。
- 5.外坪各层露台及檐口凸出部分HT大样及HT转角处构造处理分别详见南丁16①②③大样。
- 6.室内外装修,凡有色彩及材质要求者,须先提供样板,经设计同意后方可实施。

竣工图		编制人
图名	重庆日杂贸易中心加层改造建筑总图	邓培荣
施工	重庆第九建筑工程公司二队	
单位	技术负责人: 邓培荣 施工负责人: 欧国忠	
建设	重庆日用杂品公司	
审核	技术负责人: 邓培荣 审核人: 欧国忠	

门窗表


序号	设计编号	名称	洞口尺寸	数量	备注
1	J-1027	全板夹板木门	1000	2700	20 详见南丁8302-8
2	J-0924	"	900	2400	6 " " "
3	J-1020	"	1000	2000	19 " " "
4	J-1520	"	1500	2000	2 " " "
5	J-0718	"	700	1800	2 " " "
6	PJ-1524	半板夹板木门	1500	2400	3 " " "
7	YT-0827	全板夹板百叶木门	800	2700	8 " " "
8	YT-0820	"	800	2000	20 " " "
9	EM-4838	铝合金门	4800	3800	2 详见南丁21
10	EM-2	"	6200	3900	1 " "
11	EM-3	"	2750	3900	1 " "
12	铝合金卷闸门		4000 4800	2400 2700	各1 平地下室大门用(带小门) 橱窗用
13	Fp1221-B ₁	防火门	1200	2100	18 详见南丁17
14	防火卷帘门				8 详见南丁九.3.项层用
15	窗				
1	B-2407	无么玻璃窗	2400	700	39 详见南丁8302-21
2	B-1507	"	1500	700	1 " "
3	B-1518	"	1500	1800	1 详见南丁8302-17
4	GC-1515	5厚钢化玻璃窗	1500	1500	46 详见南丁736(-)-6-6C339
5	GC-1515	普通钢窗	1500	1500	200 " " "
6	GC-1818	"	1800	1800	1 " " -7-6C367
7	GC-1506	"	1500	600	20 " " -6-6C305
8	GC-1809	"	1800	900	26 " " -6-6C312
9	GC-1512	"	1500	1200	16 " " -6-6C317
10	EC-1	铝合金带形玻璃窗	12400	1800	1 详见南丁18

说明: 1.所有铝合金门、窗(EM、EC)均采用5厚茶色玻璃
2.图中注有*符号者均为古铜色框料,其余为白色。

序号	设计编号	名称	洞口尺寸	数量	备注
11	EC-2	铝合金玻璃窗	10400	1800	1 详见南丁20
12	EC-3	"	10500	1800	1 " "
13	EC-4	"	4880	1800	1 " "
14	EC-1a	"	3200	1800	1 " "
15	EC-2a	"	1900	1800	1 " "
16	EC-5	"	15850	3000	2 " -19
17	EC-5a	"	6200	1700	1 " "
18	EC-9	"	10800	2900	1 " -20
19	EC-9a	"	1800	2900	2 " "
20	EC-10	"	10400	2900	3 " "
21	EC-10a	"	1900	2900	5 " "
22	EC-11	"	10500	2900	1 " "
23	EC-12	"	3480	2900	1 " "
24	EC-13	"	5800	2900	3 " "
25	EC-14	"	5200	2900	1 " "
26	EC-15	"	10400	2900	1 " "
27	EC-6	"	5800	6600	2 " -19
28	EC-7	"	2080	6600	2 " "
29	EC-8	"	10900	5940	1 " "
30	EC-8a	"	12978	1916	1 " -21
31	EC-2929	"	2900	2900	1 " -18
32	EC-4829	"	4800	2900	3 " "
33	EC-1429	"	1400	2900	2 " "
34	EC-2424	"	2400	2400	5 " "
35	ZC-4823	橱窗	4800	2300	1 详见南丁15

重庆市建筑勘察设计院		工程名称	朝天门重庆日杂贸易中心加层改造	
制图	邓培荣	总负责	邓培荣	图
设计	邓培荣	审查	邓培荣	图
校核	邓培荣	核定	邓培荣	图
工种	建筑	工种	建筑	图
日期	86年7月19日	日期	86年7月19日	图


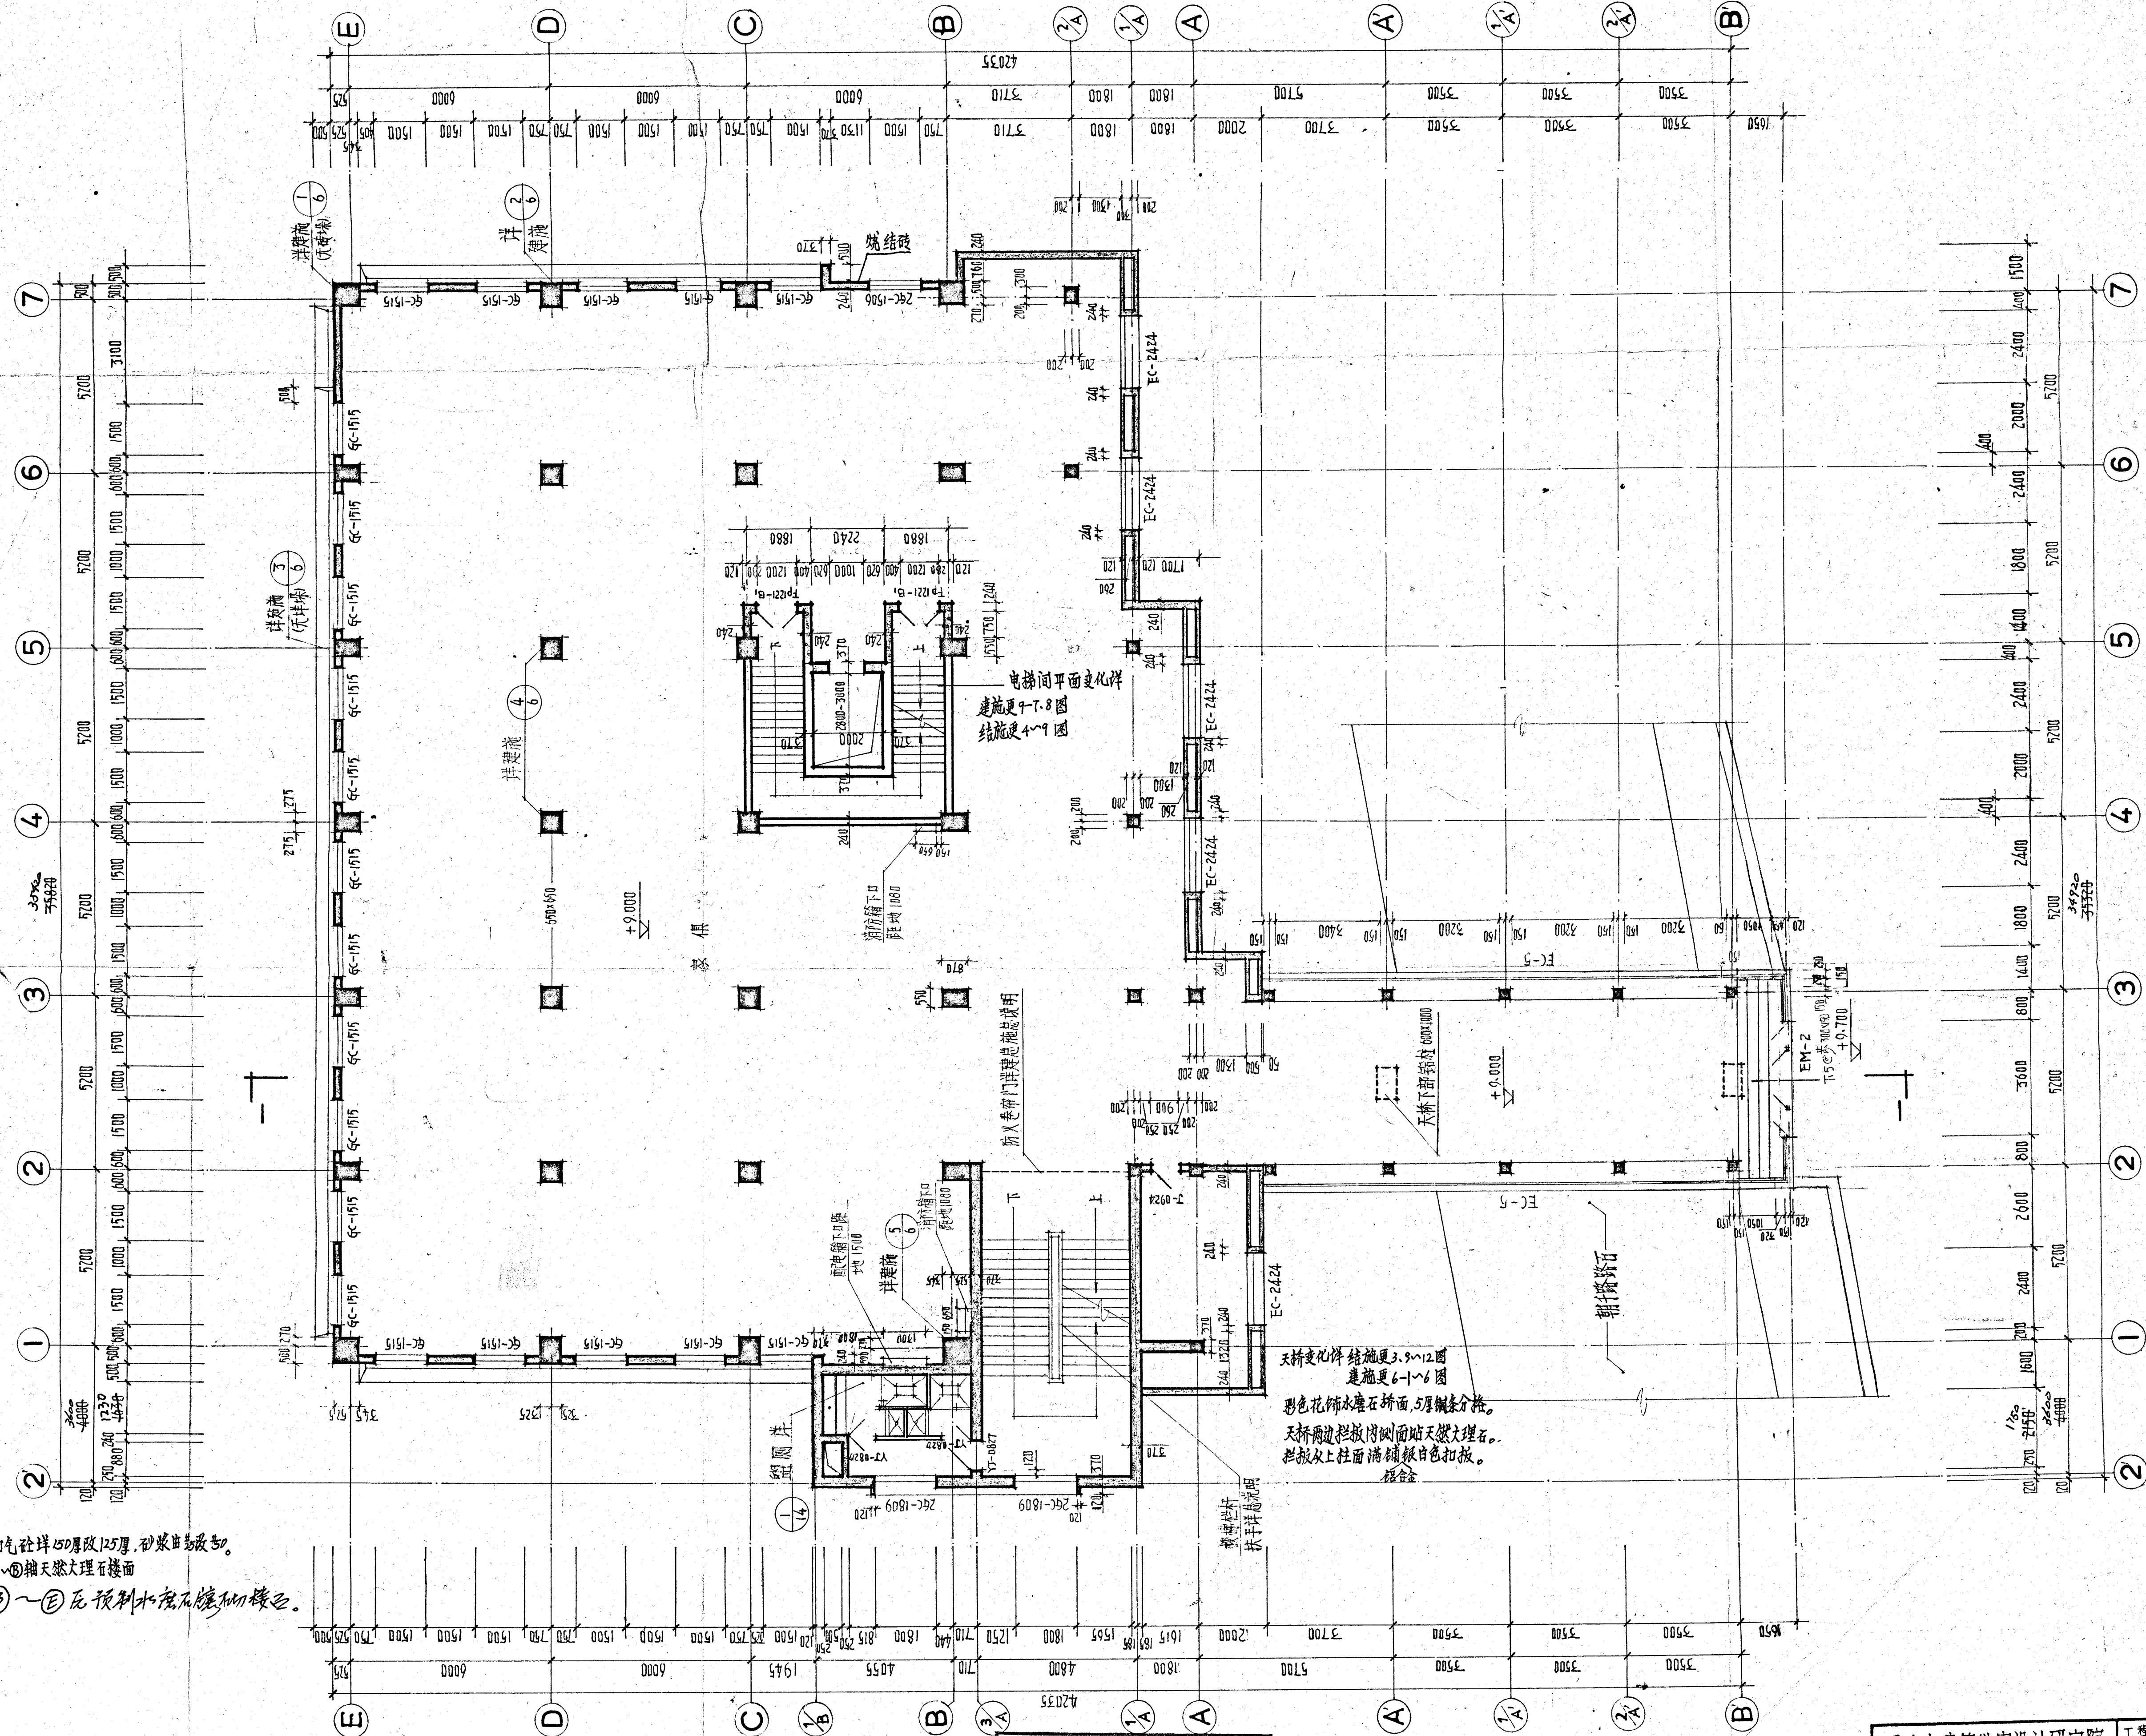


平三层平面图 1:100

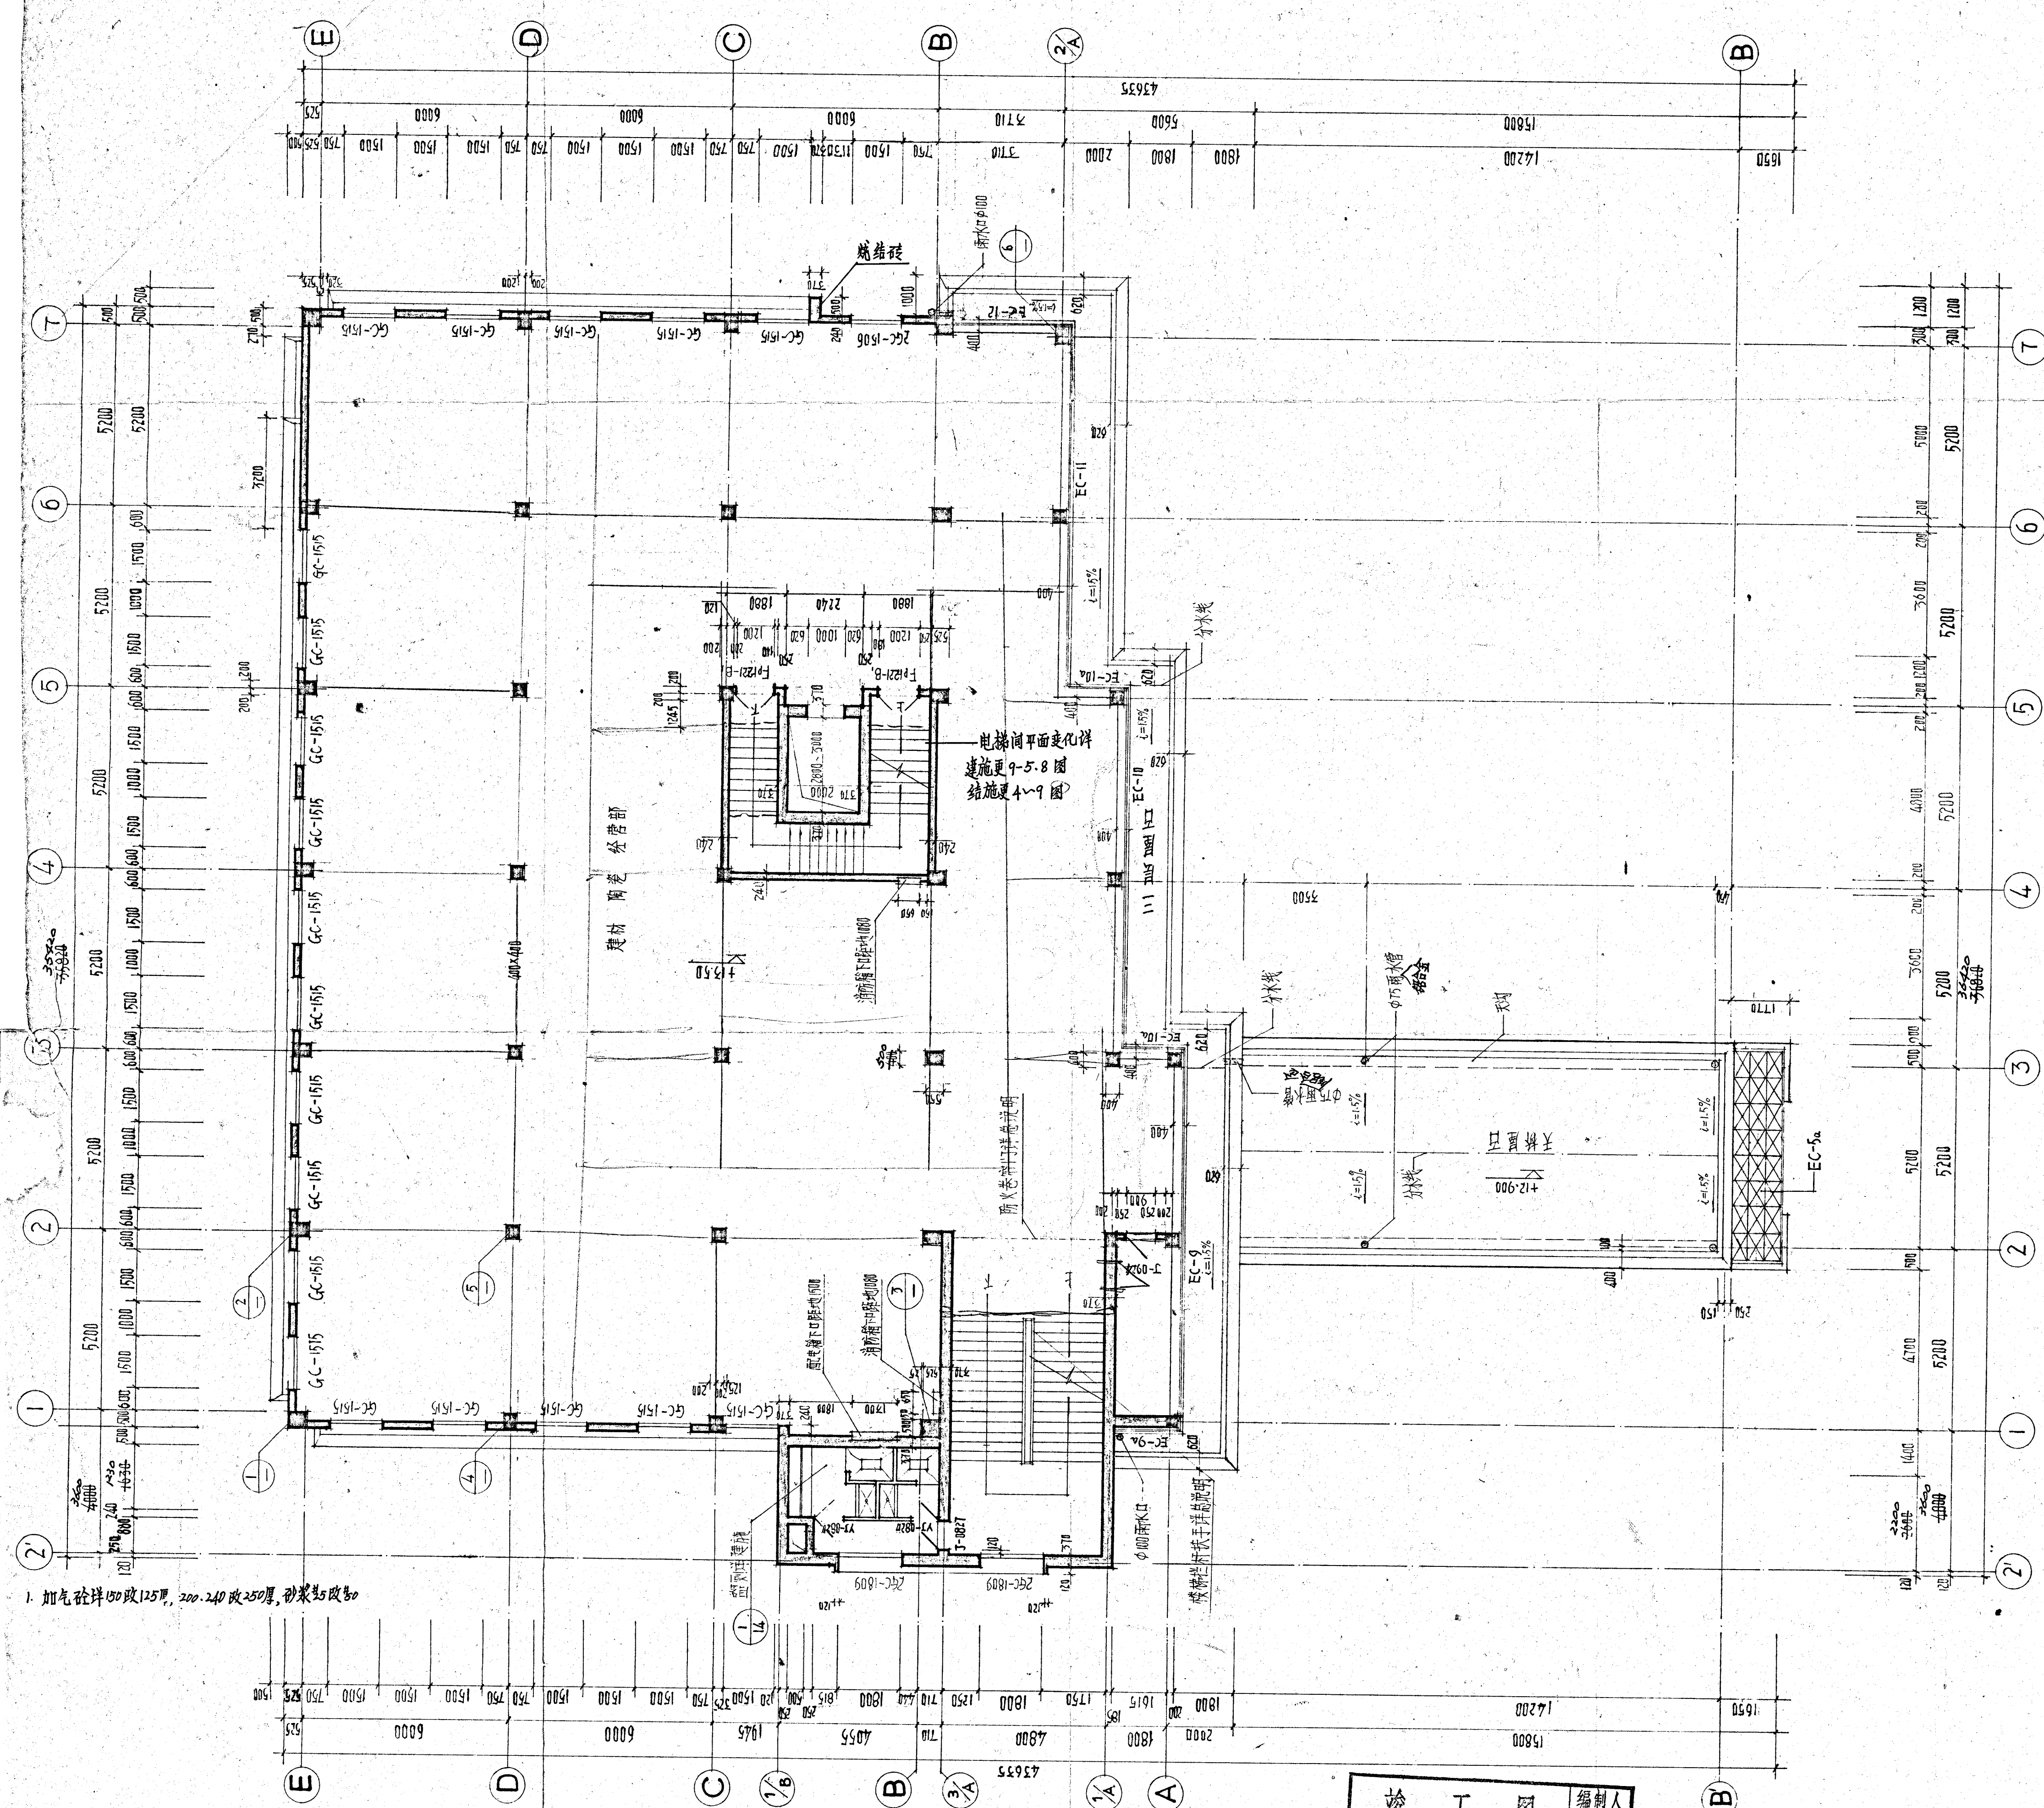


平层平面图 1:100

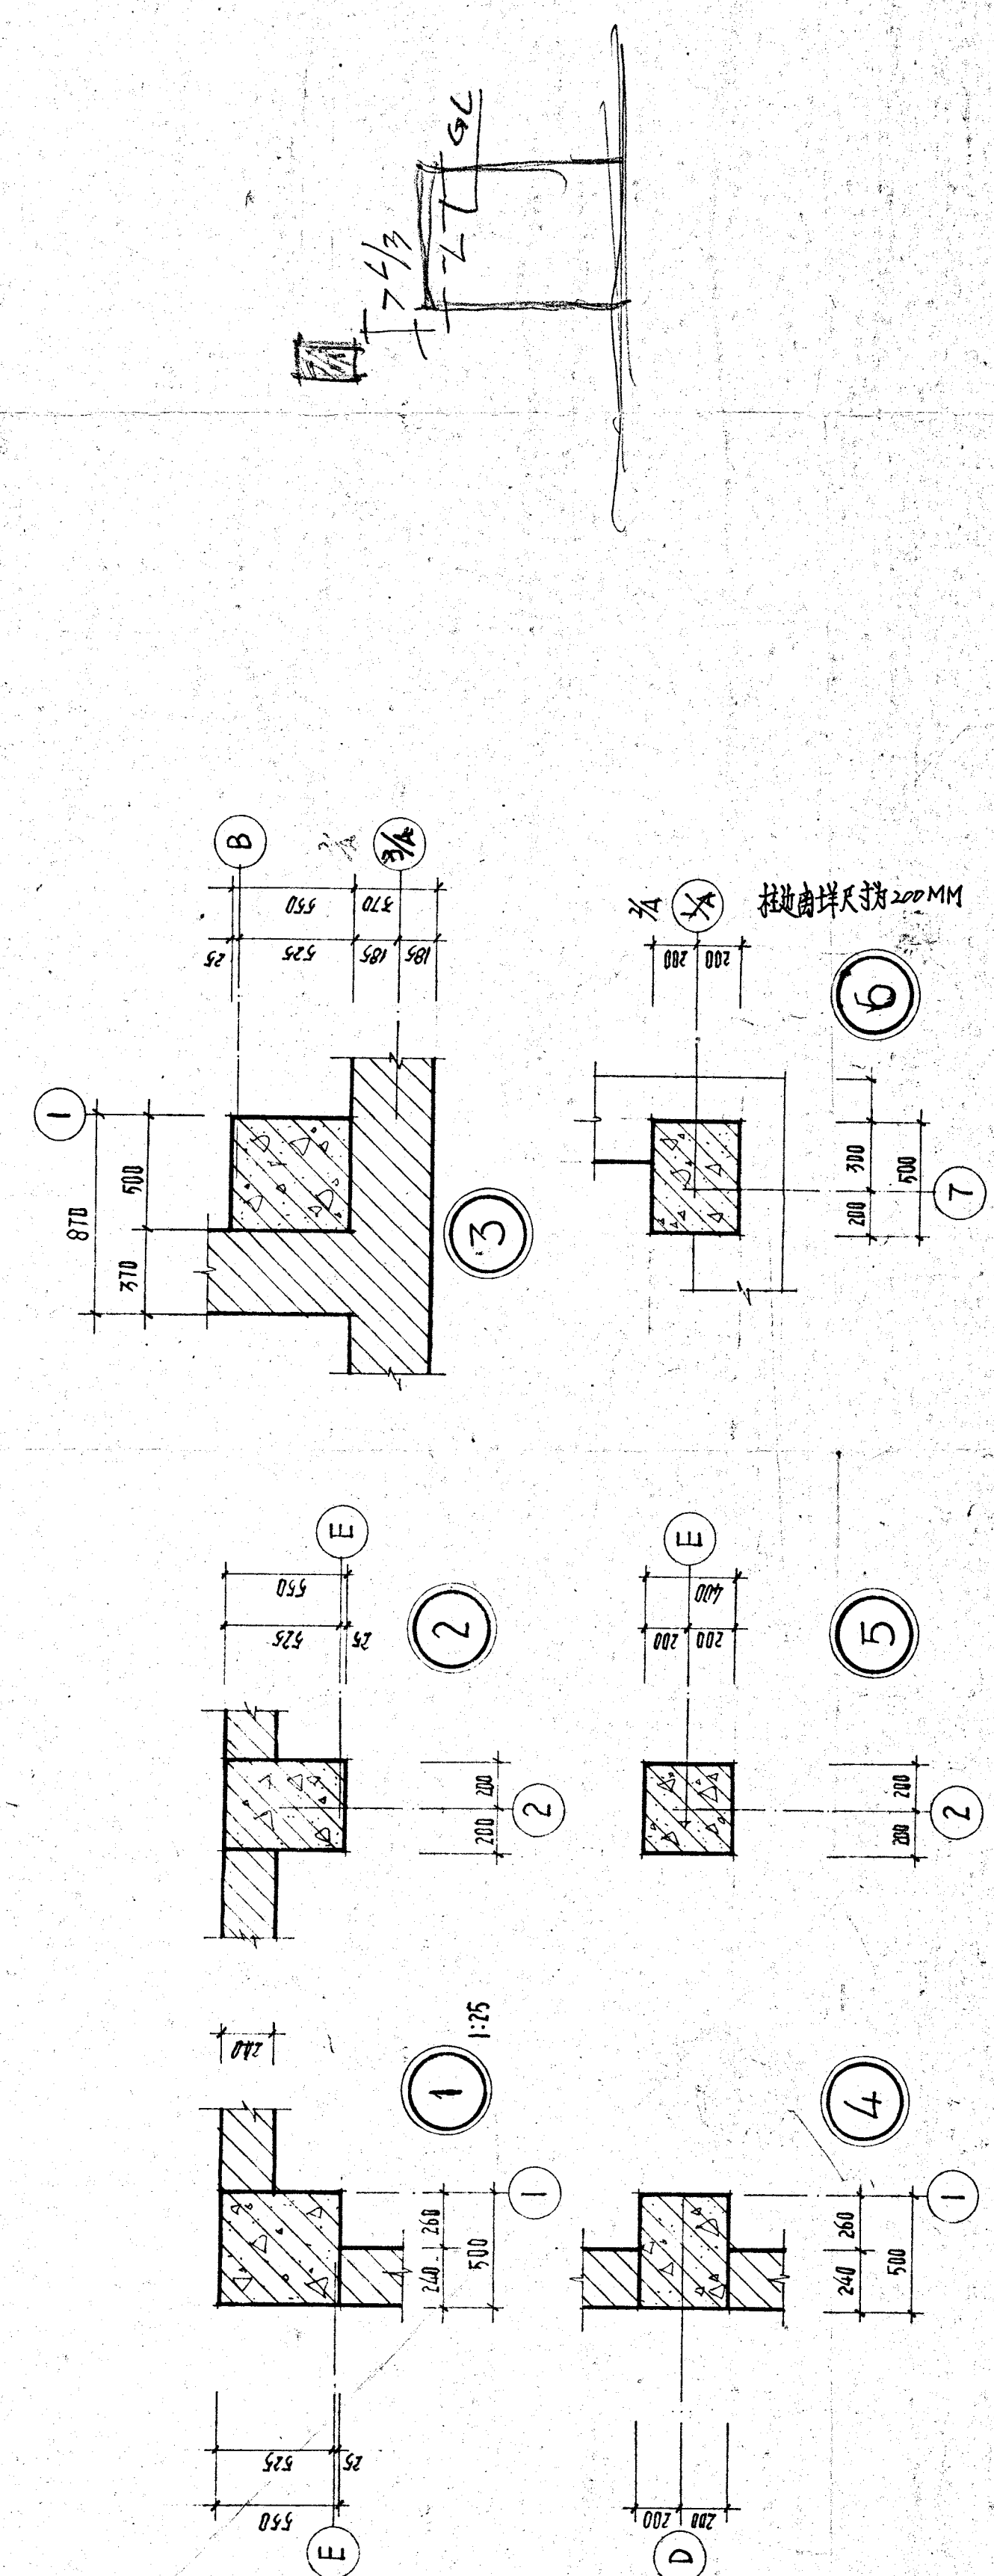


竣工图		编制人
图名	重庆日泰贸易中心加层改造	邓瑞荣
施工	重庆第九建筑工程有限公司一、二、队	
单位	技术负责人: 邓瑞荣	工长: 张国忠
建设	重庆日泰公司	

重庆市建筑设计研究院		工程名称	朝天门重庆日泰贸易中心
工程名称	朝天门重庆日泰贸易中心	图名	平层平面图
工号	85036	图例	建筑
图号	22-3	图号	22-3

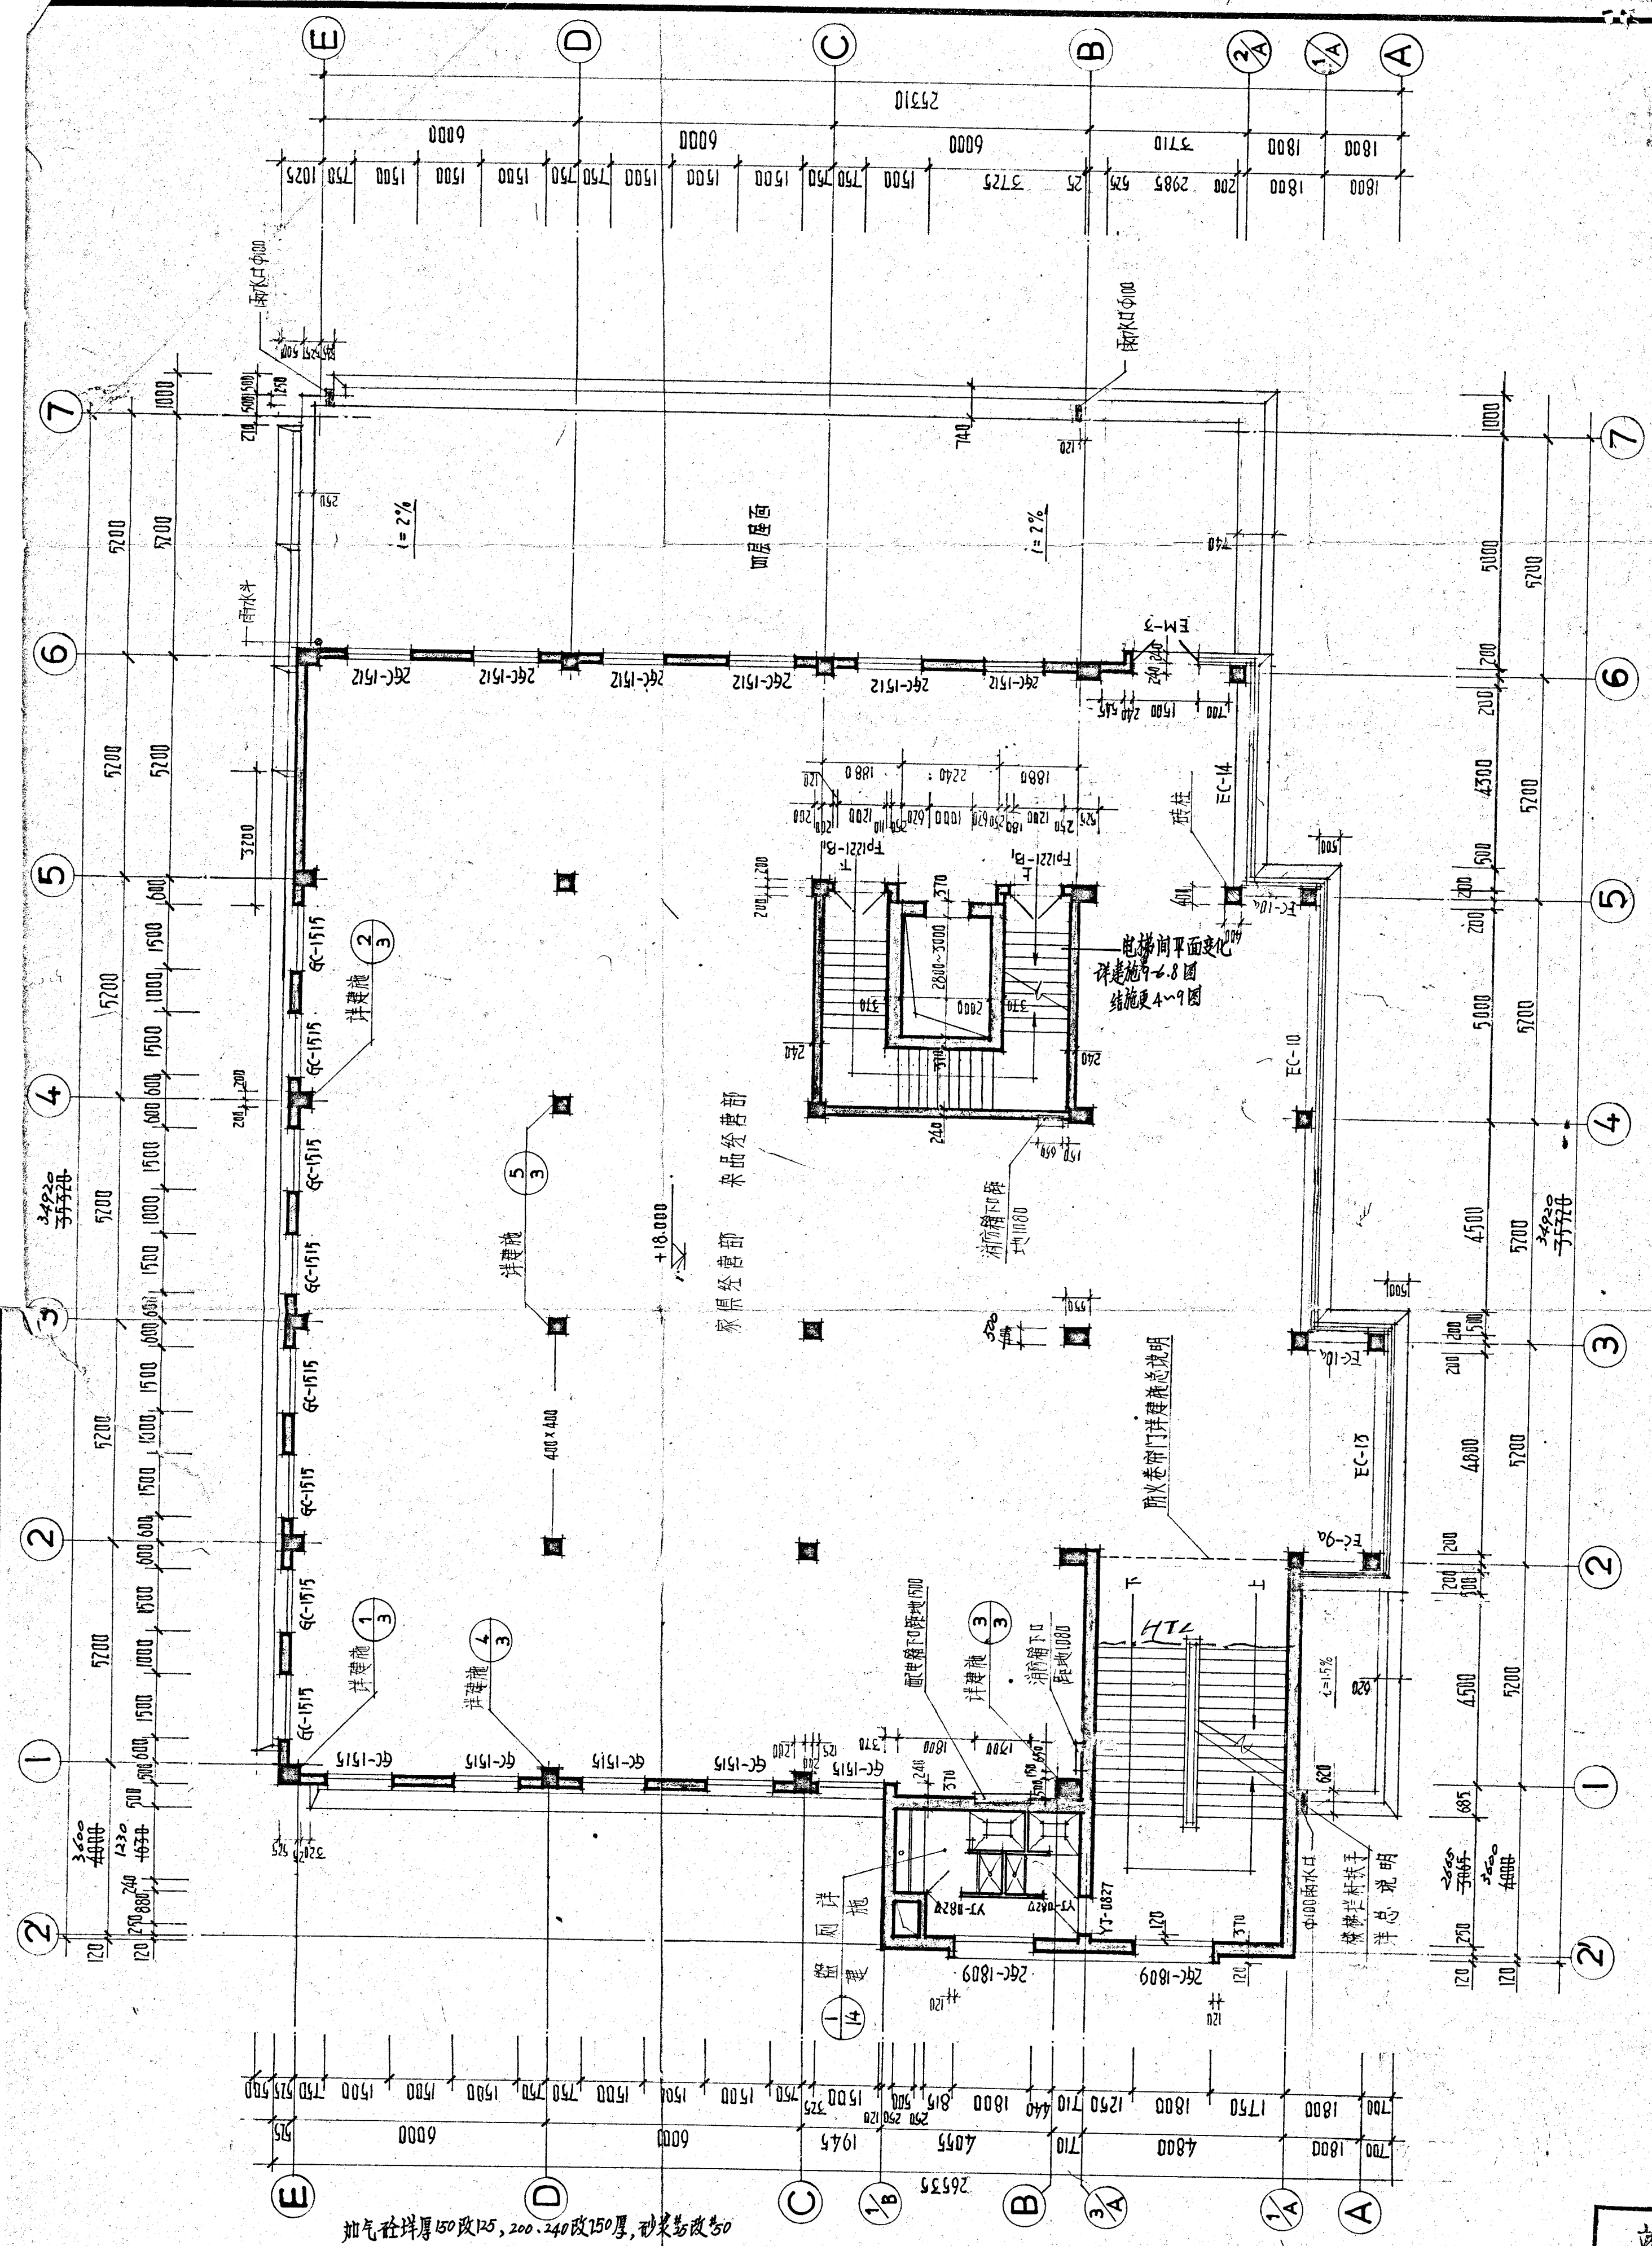

平五层平面图 1:100


竣工图		编制人
图名	重庆日杂贸易中心 加层改建	邓培基
施工	重庆第九建筑工程公司一队	
单位	技术负责人 邓培基	施工负责人 陈国忠
建设	重庆日用杂品公司	
单位	技术负责人	工地代表

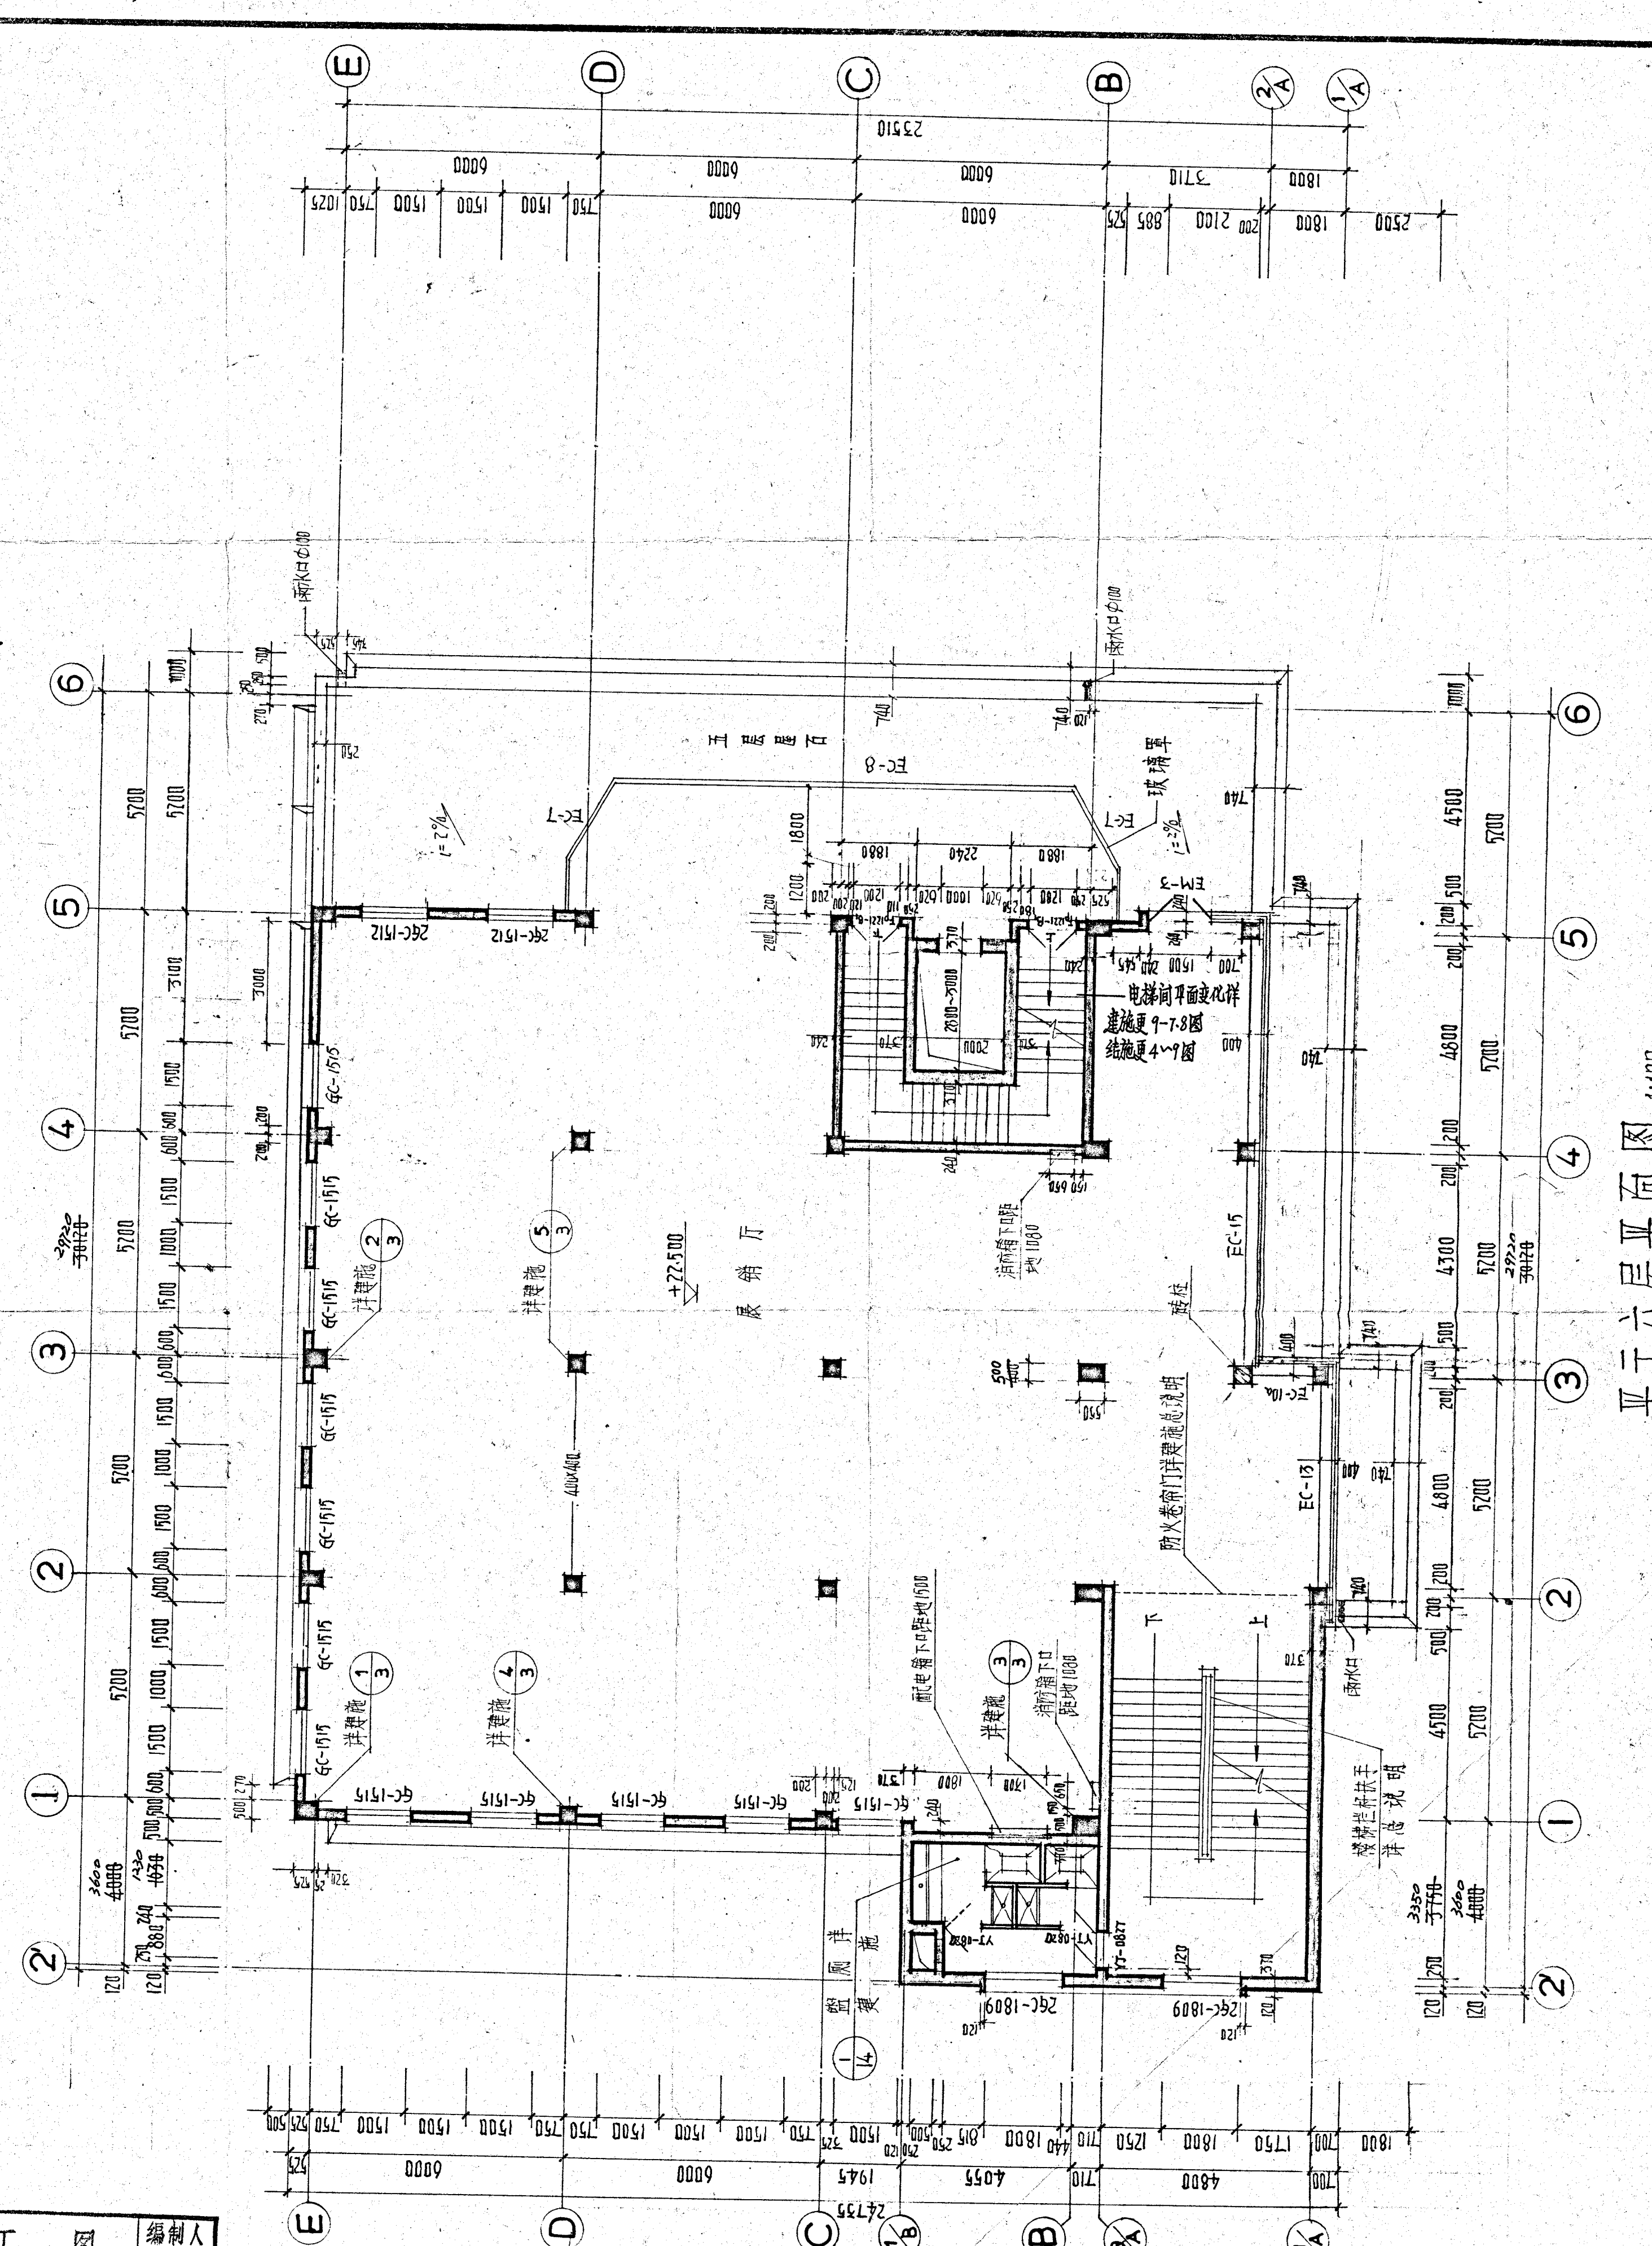

平六层平面图 1:100


重庆市建筑勘察设计院		工程名称	朝天门重庆日杂贸易中心加层

改定
第87-3-3

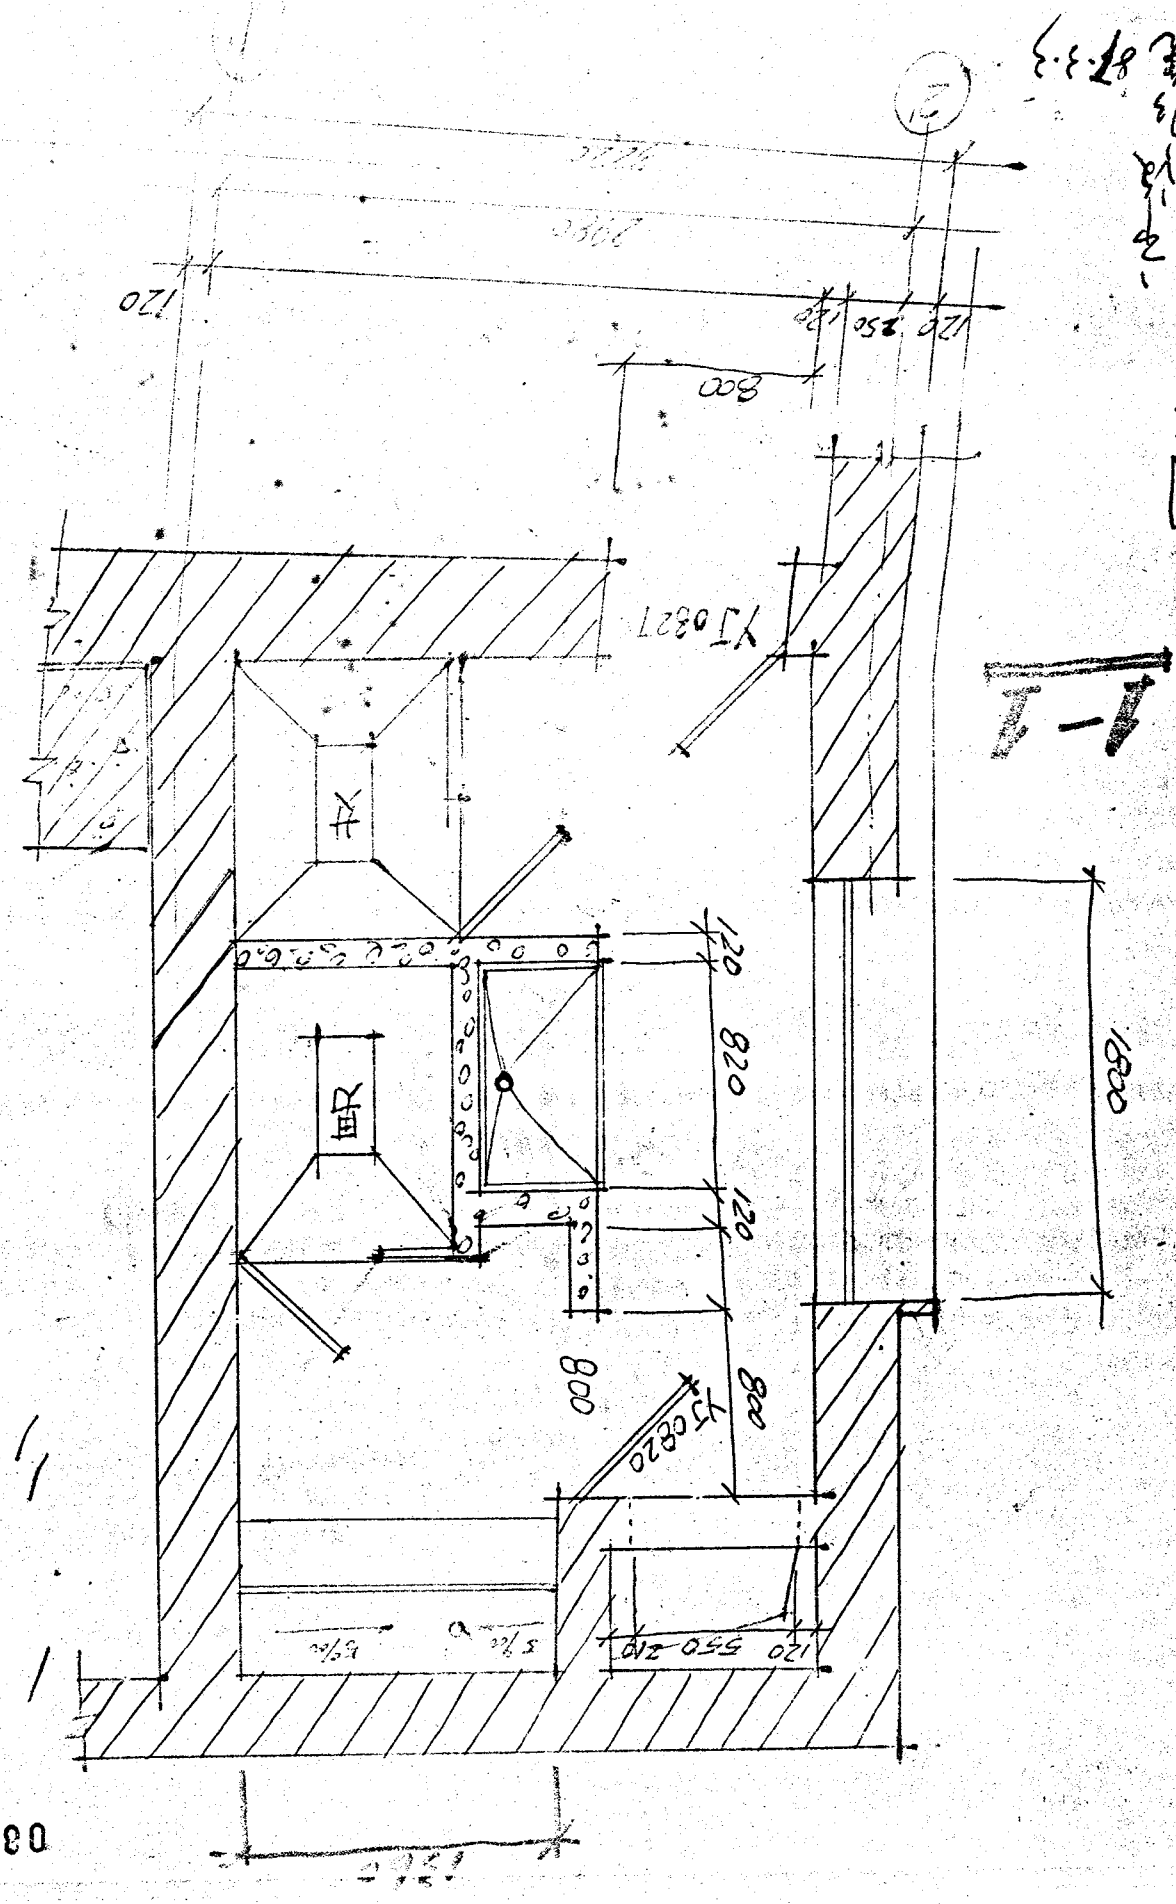


~~2-2~~



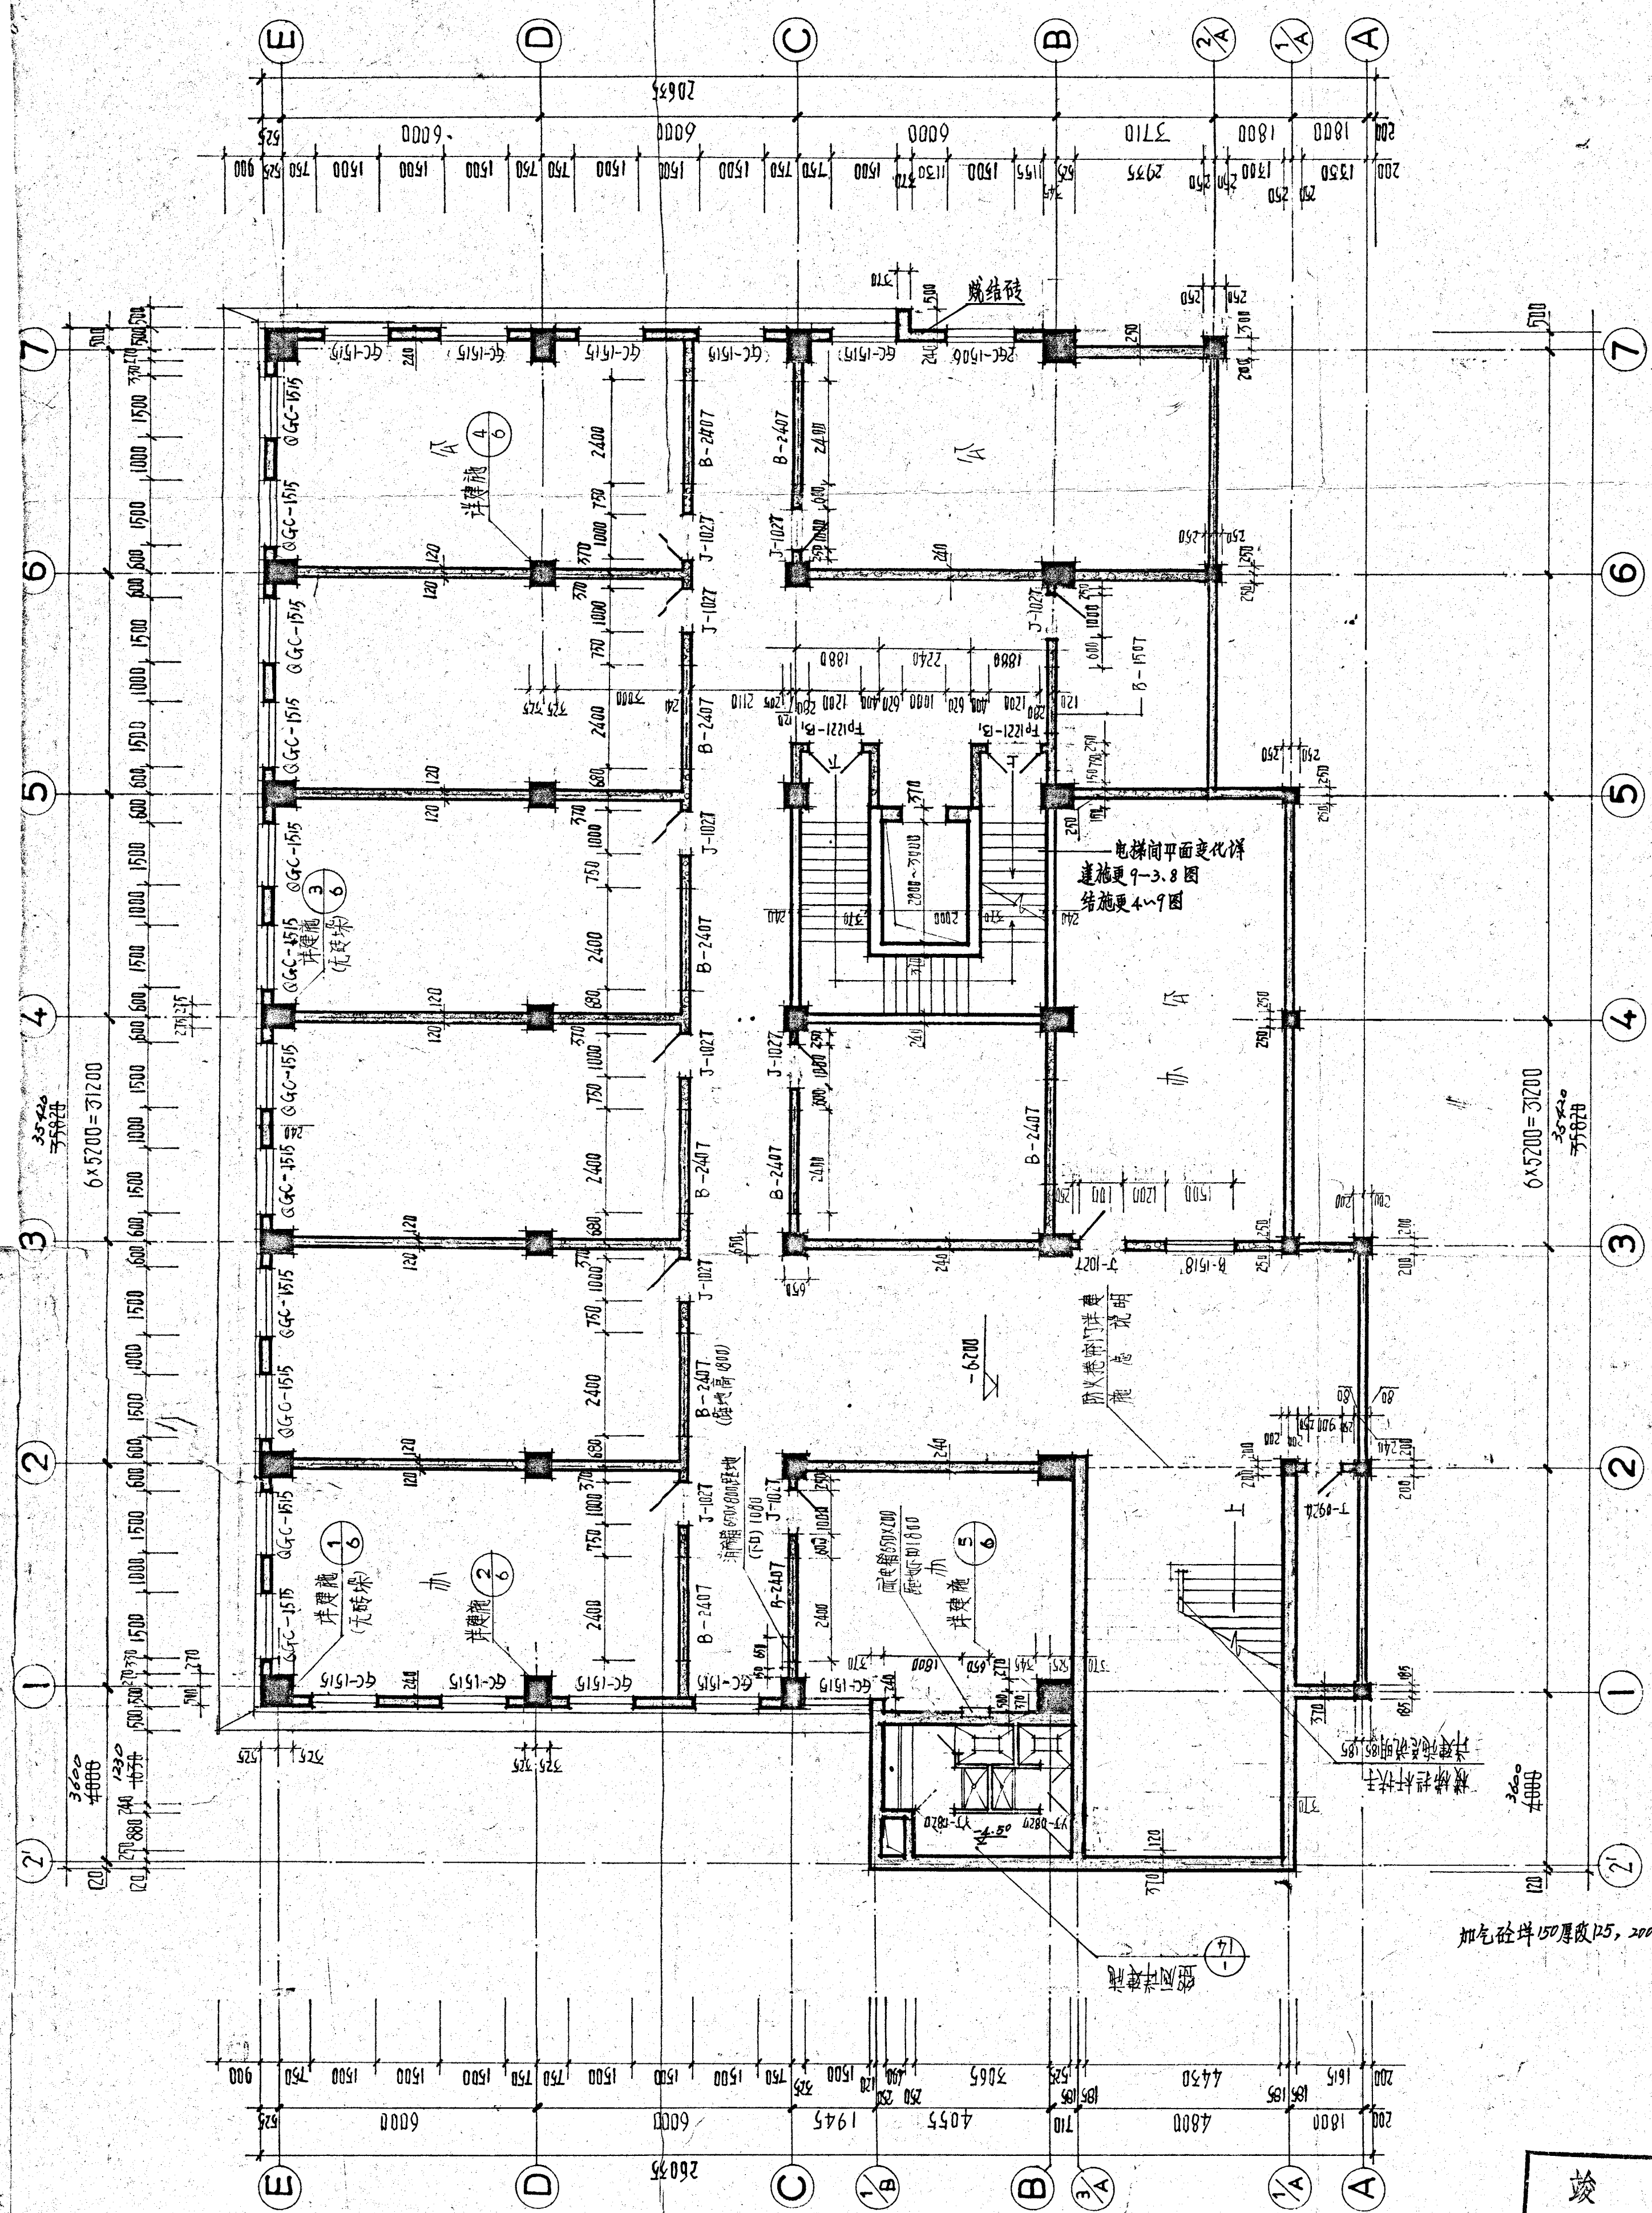


地下二层平面图 1:100

竣工图		编制人
图名	重庆日杂贸易中心加层改造	邓培荣
施工	重庆第九建筑工程公司二处	

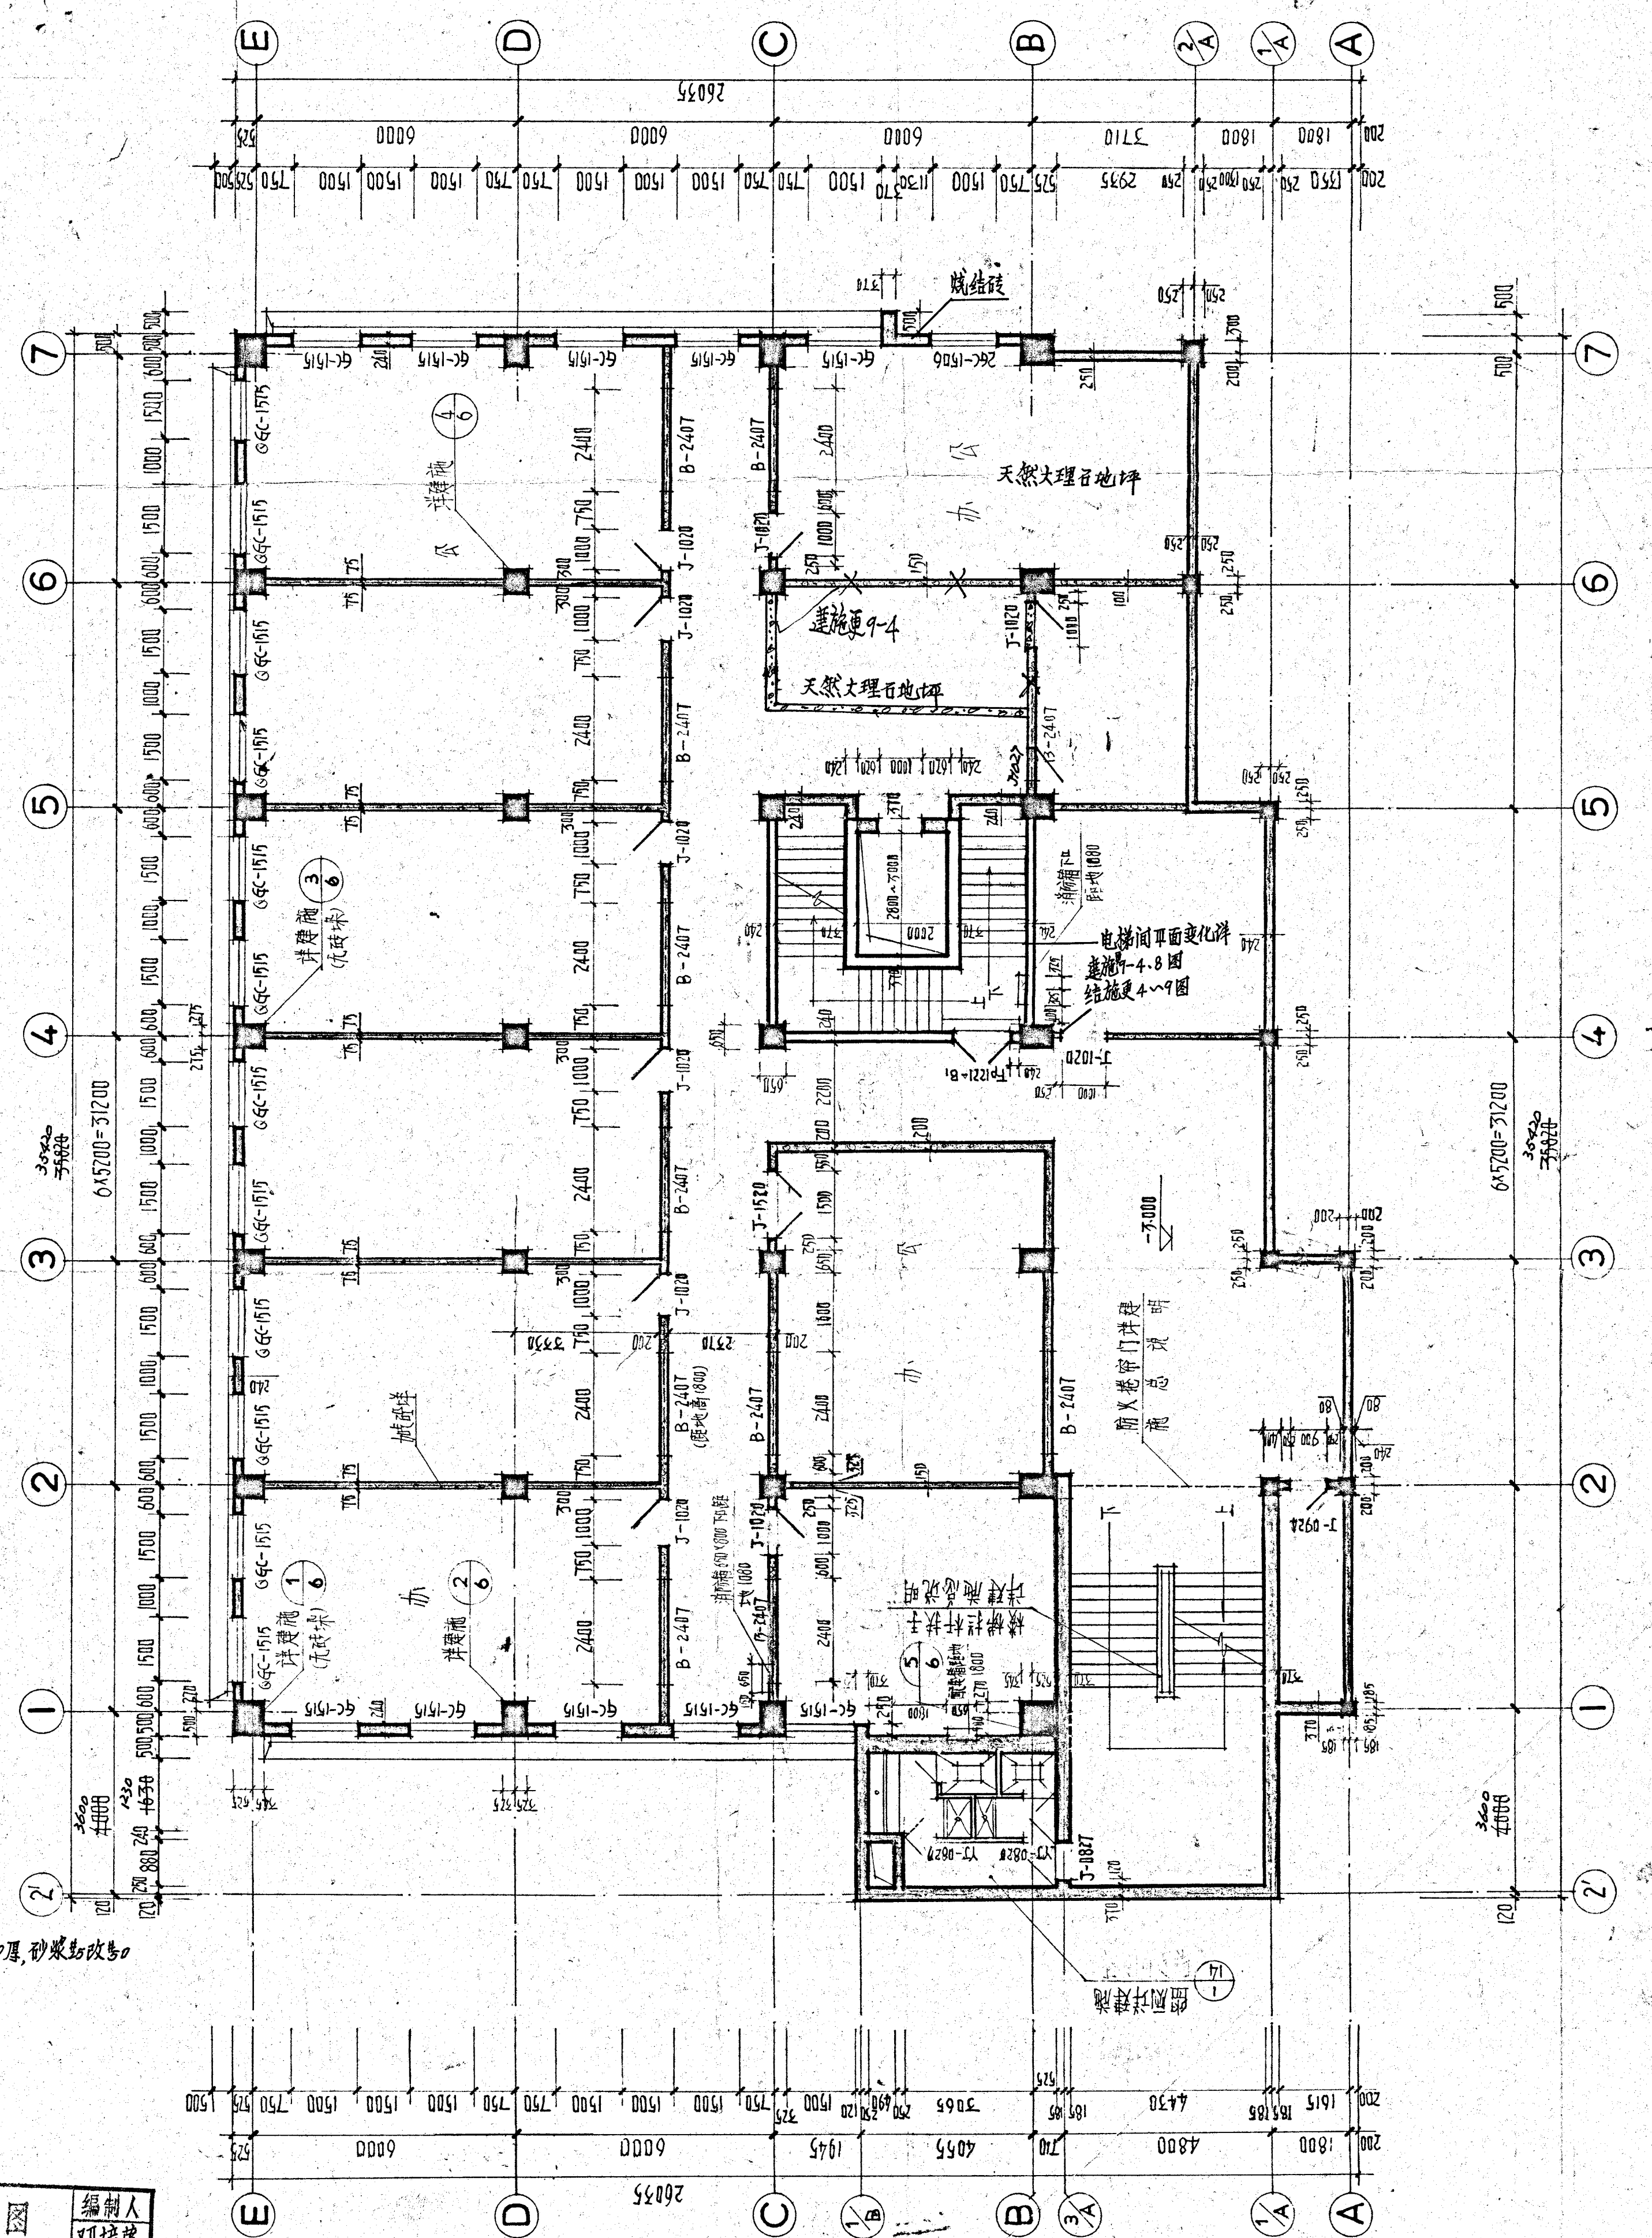


地下一层平面图 1:100

重庆市建筑勘察设计院		工程名称	朝天门重庆日杂贸易中心加层
图名		图号	85036
图例		图号	22-5

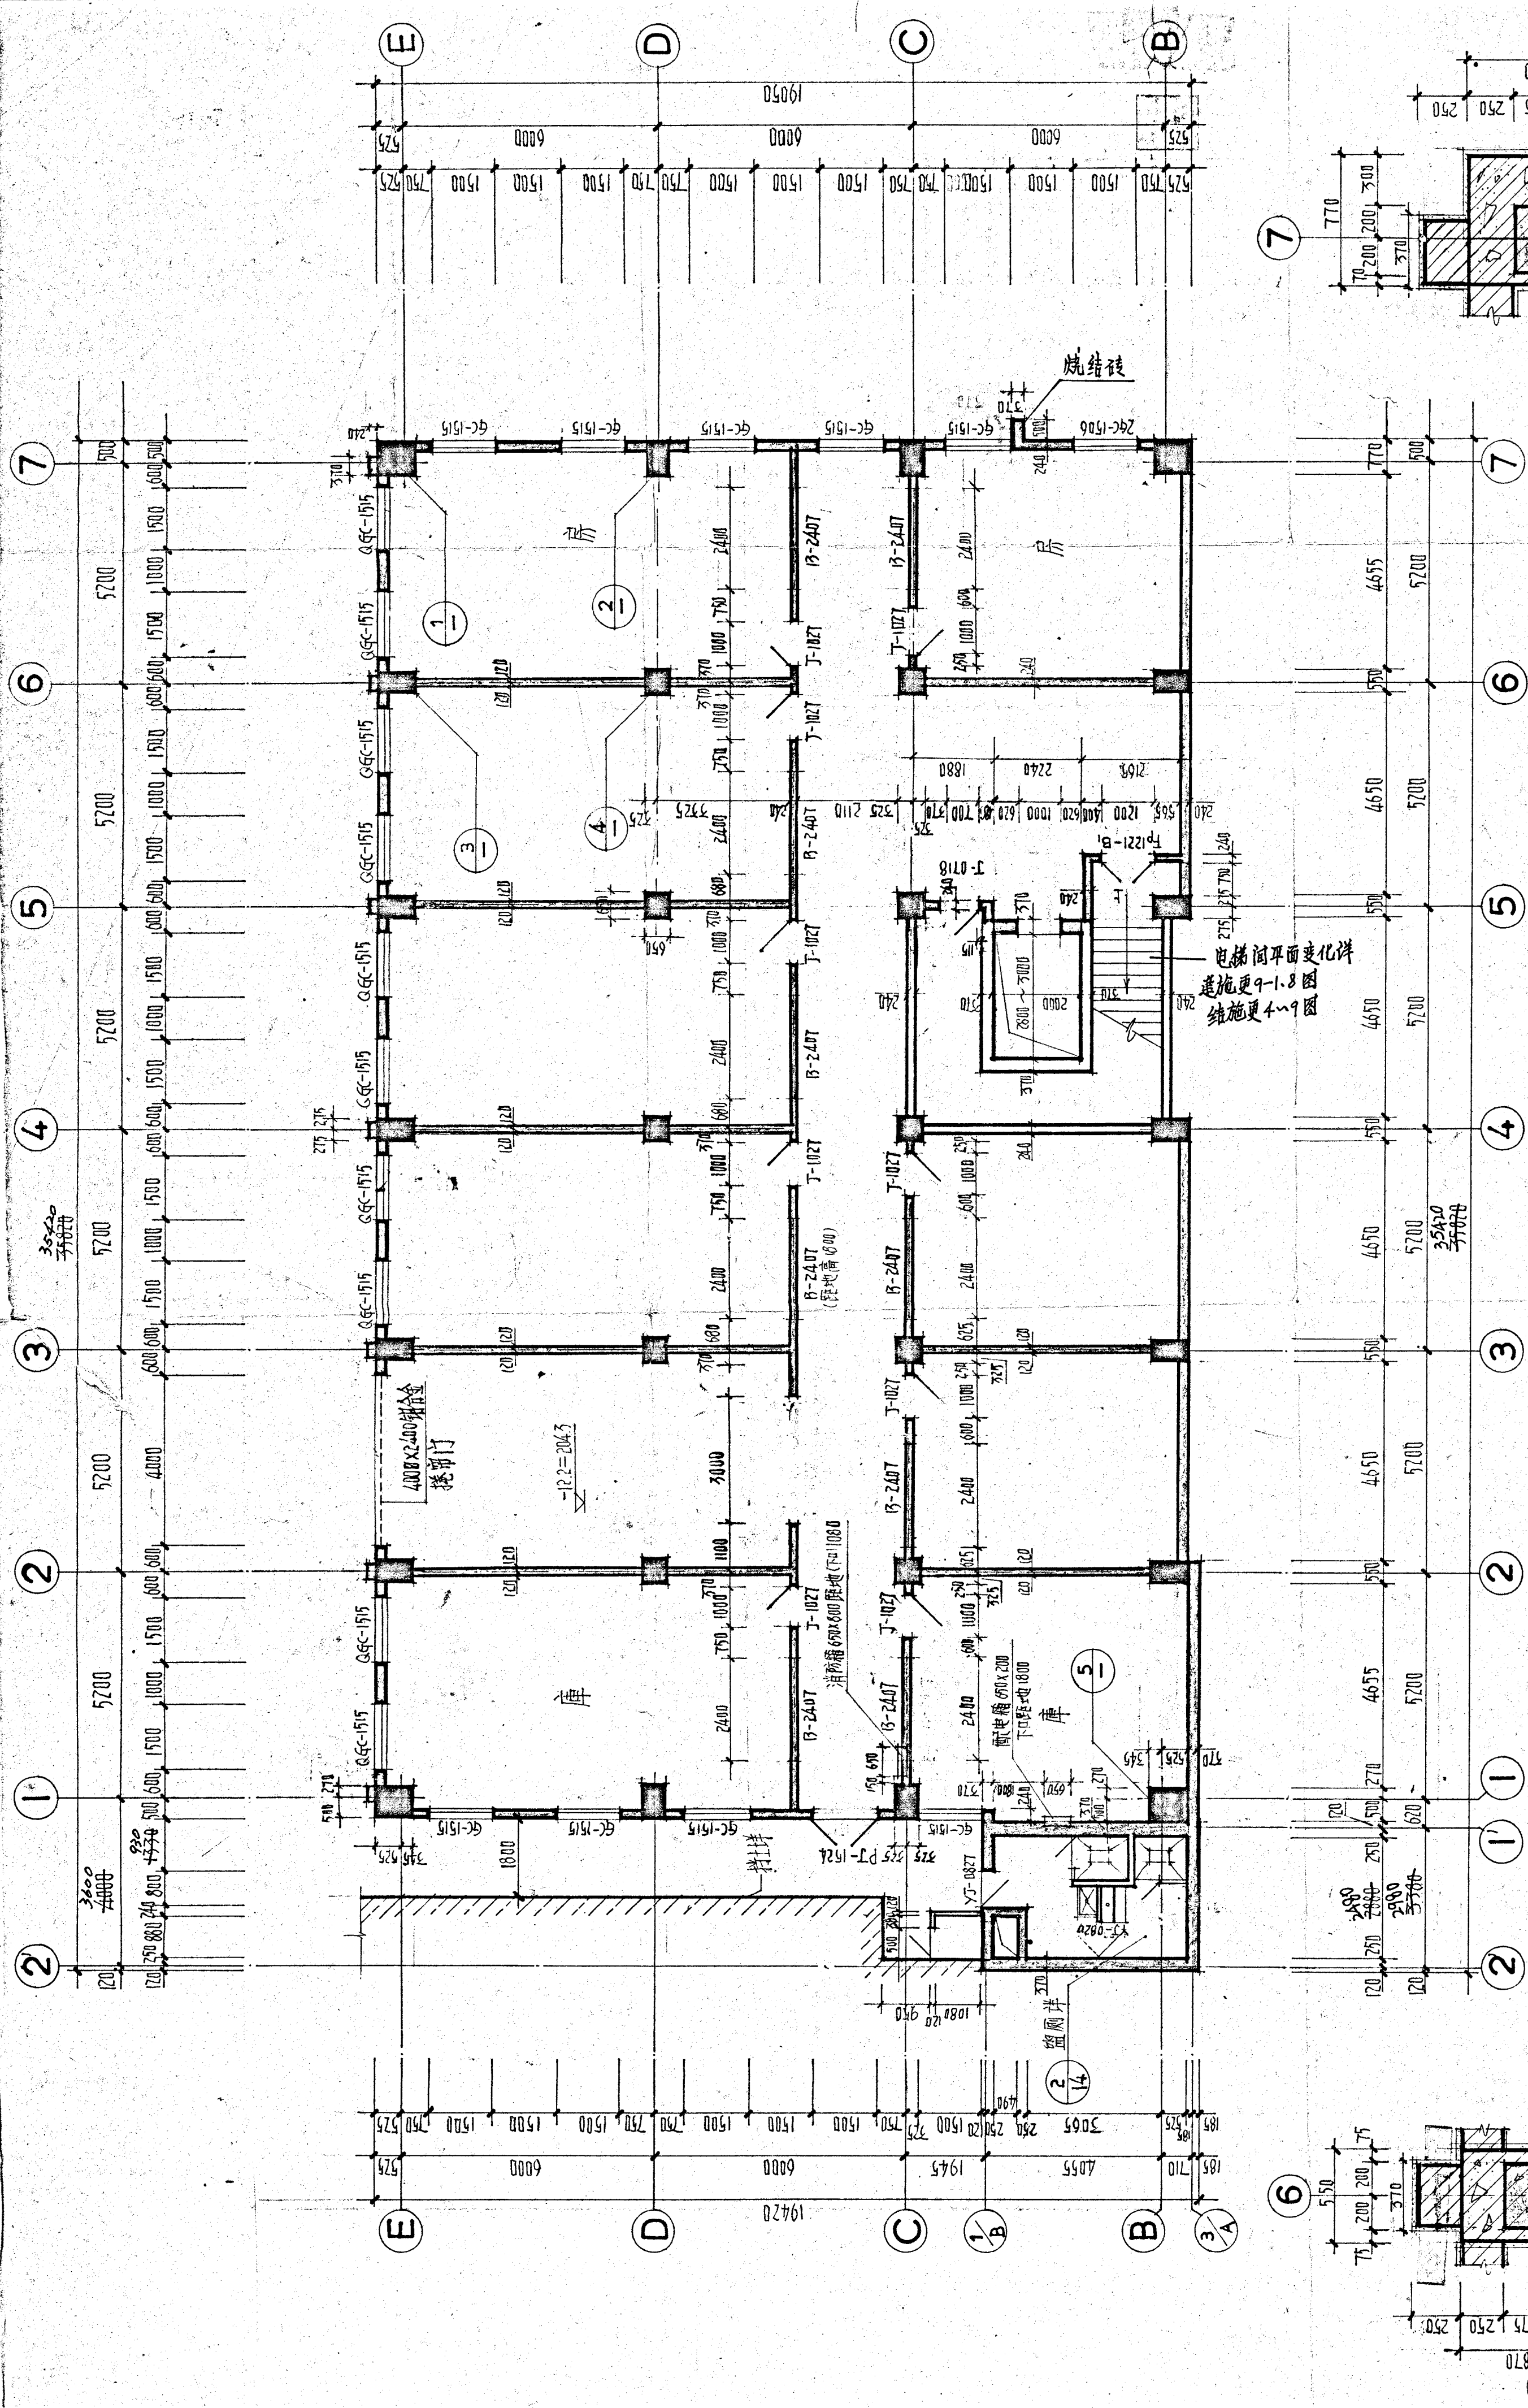















地下四层平面 1:100

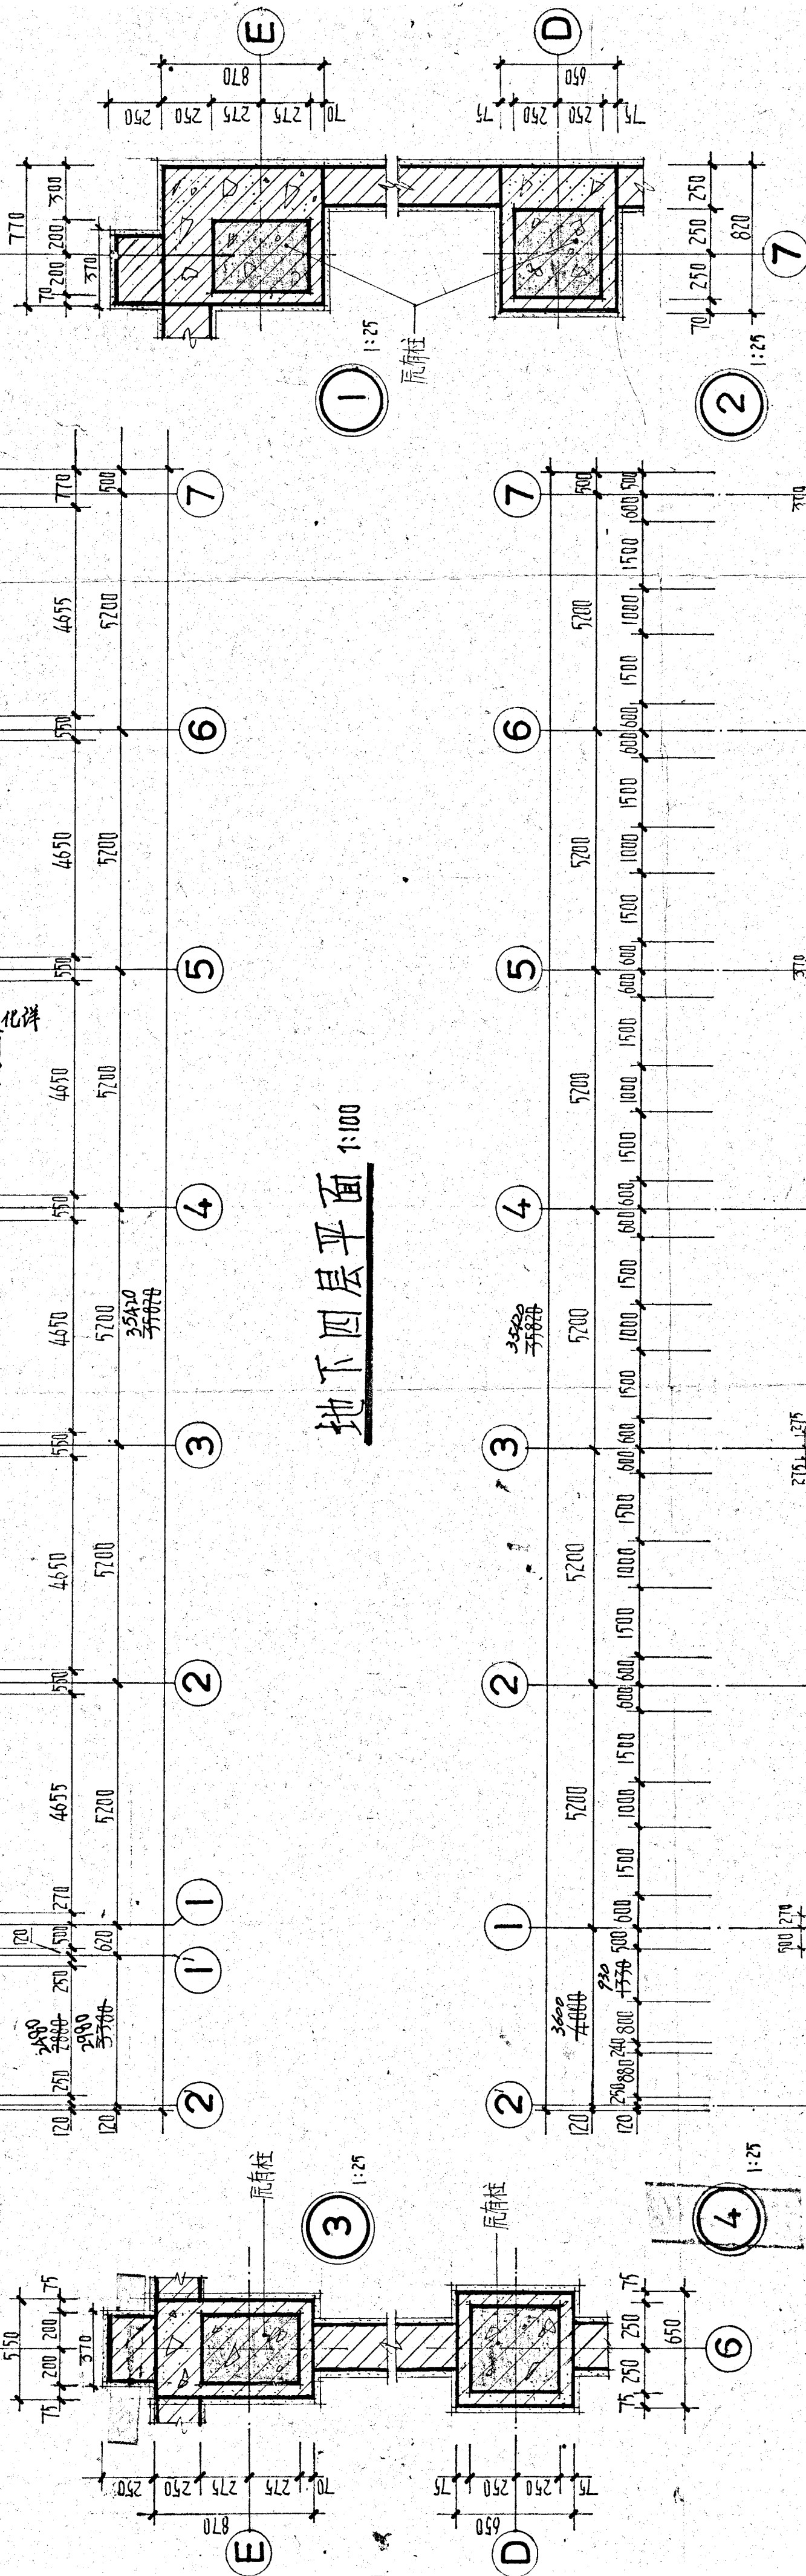


图名		图号	85030
地下三层平面		图例	建施
图号		图号	22-6

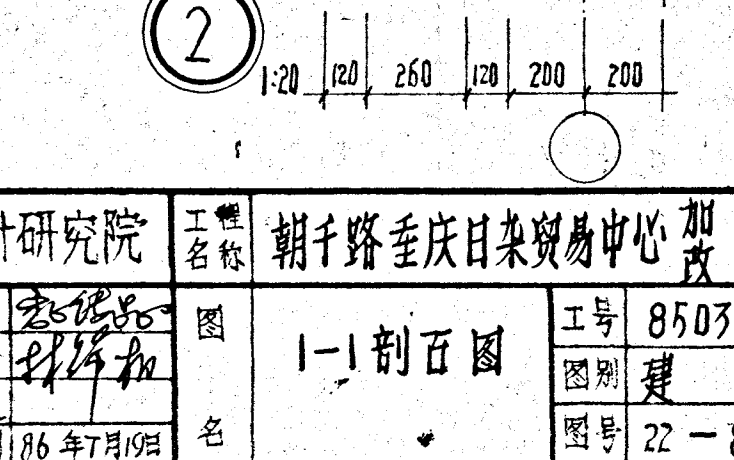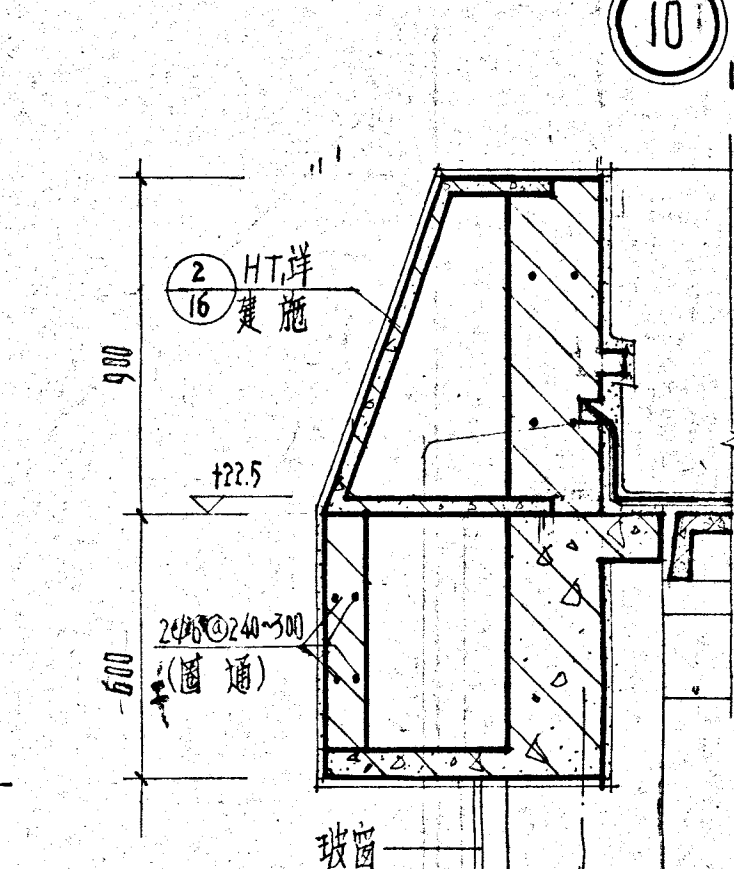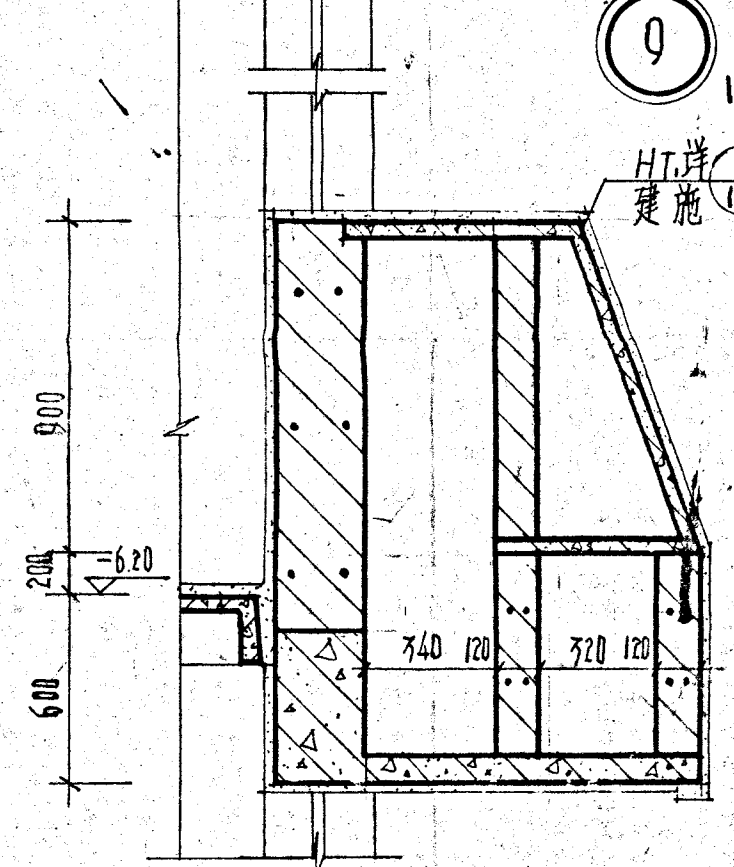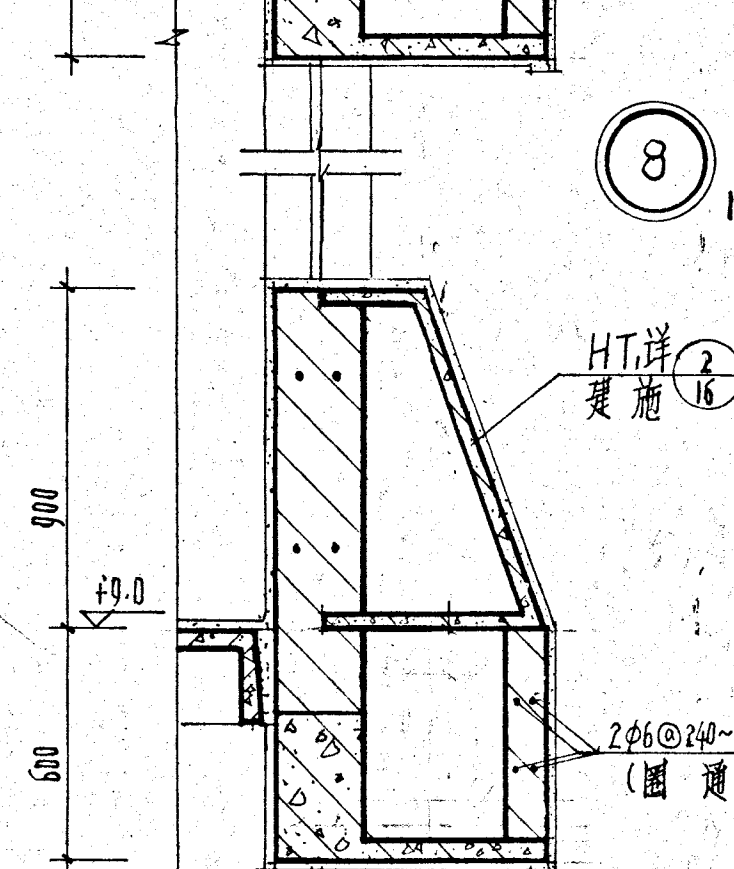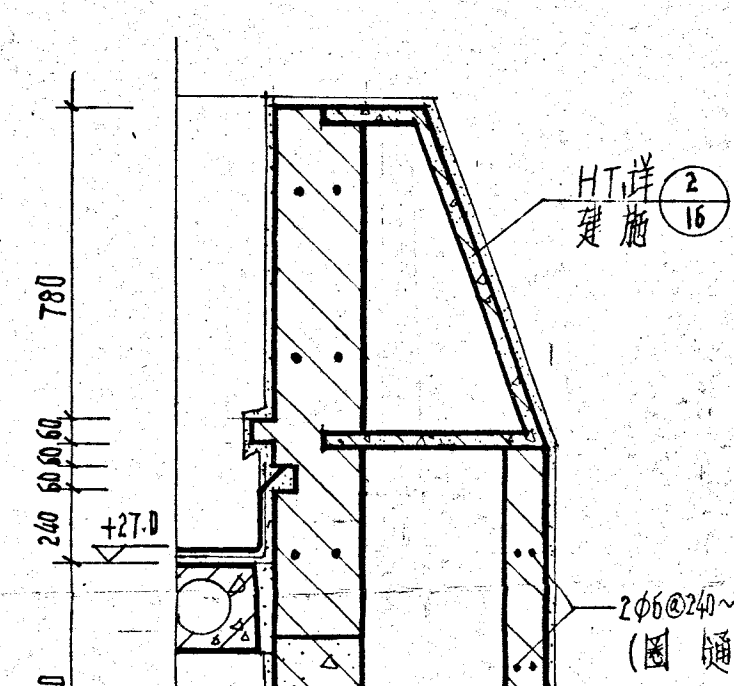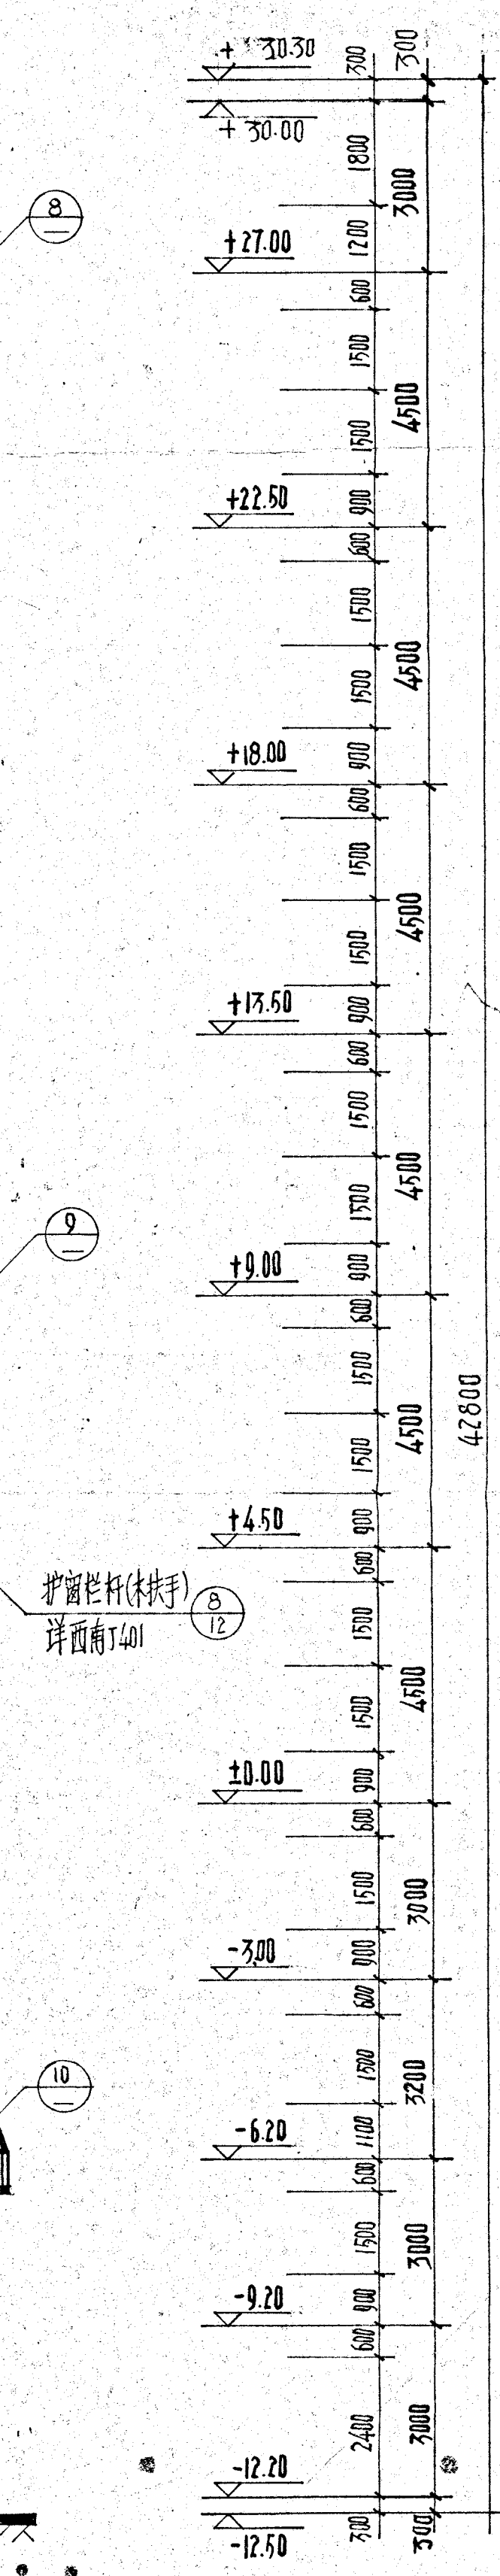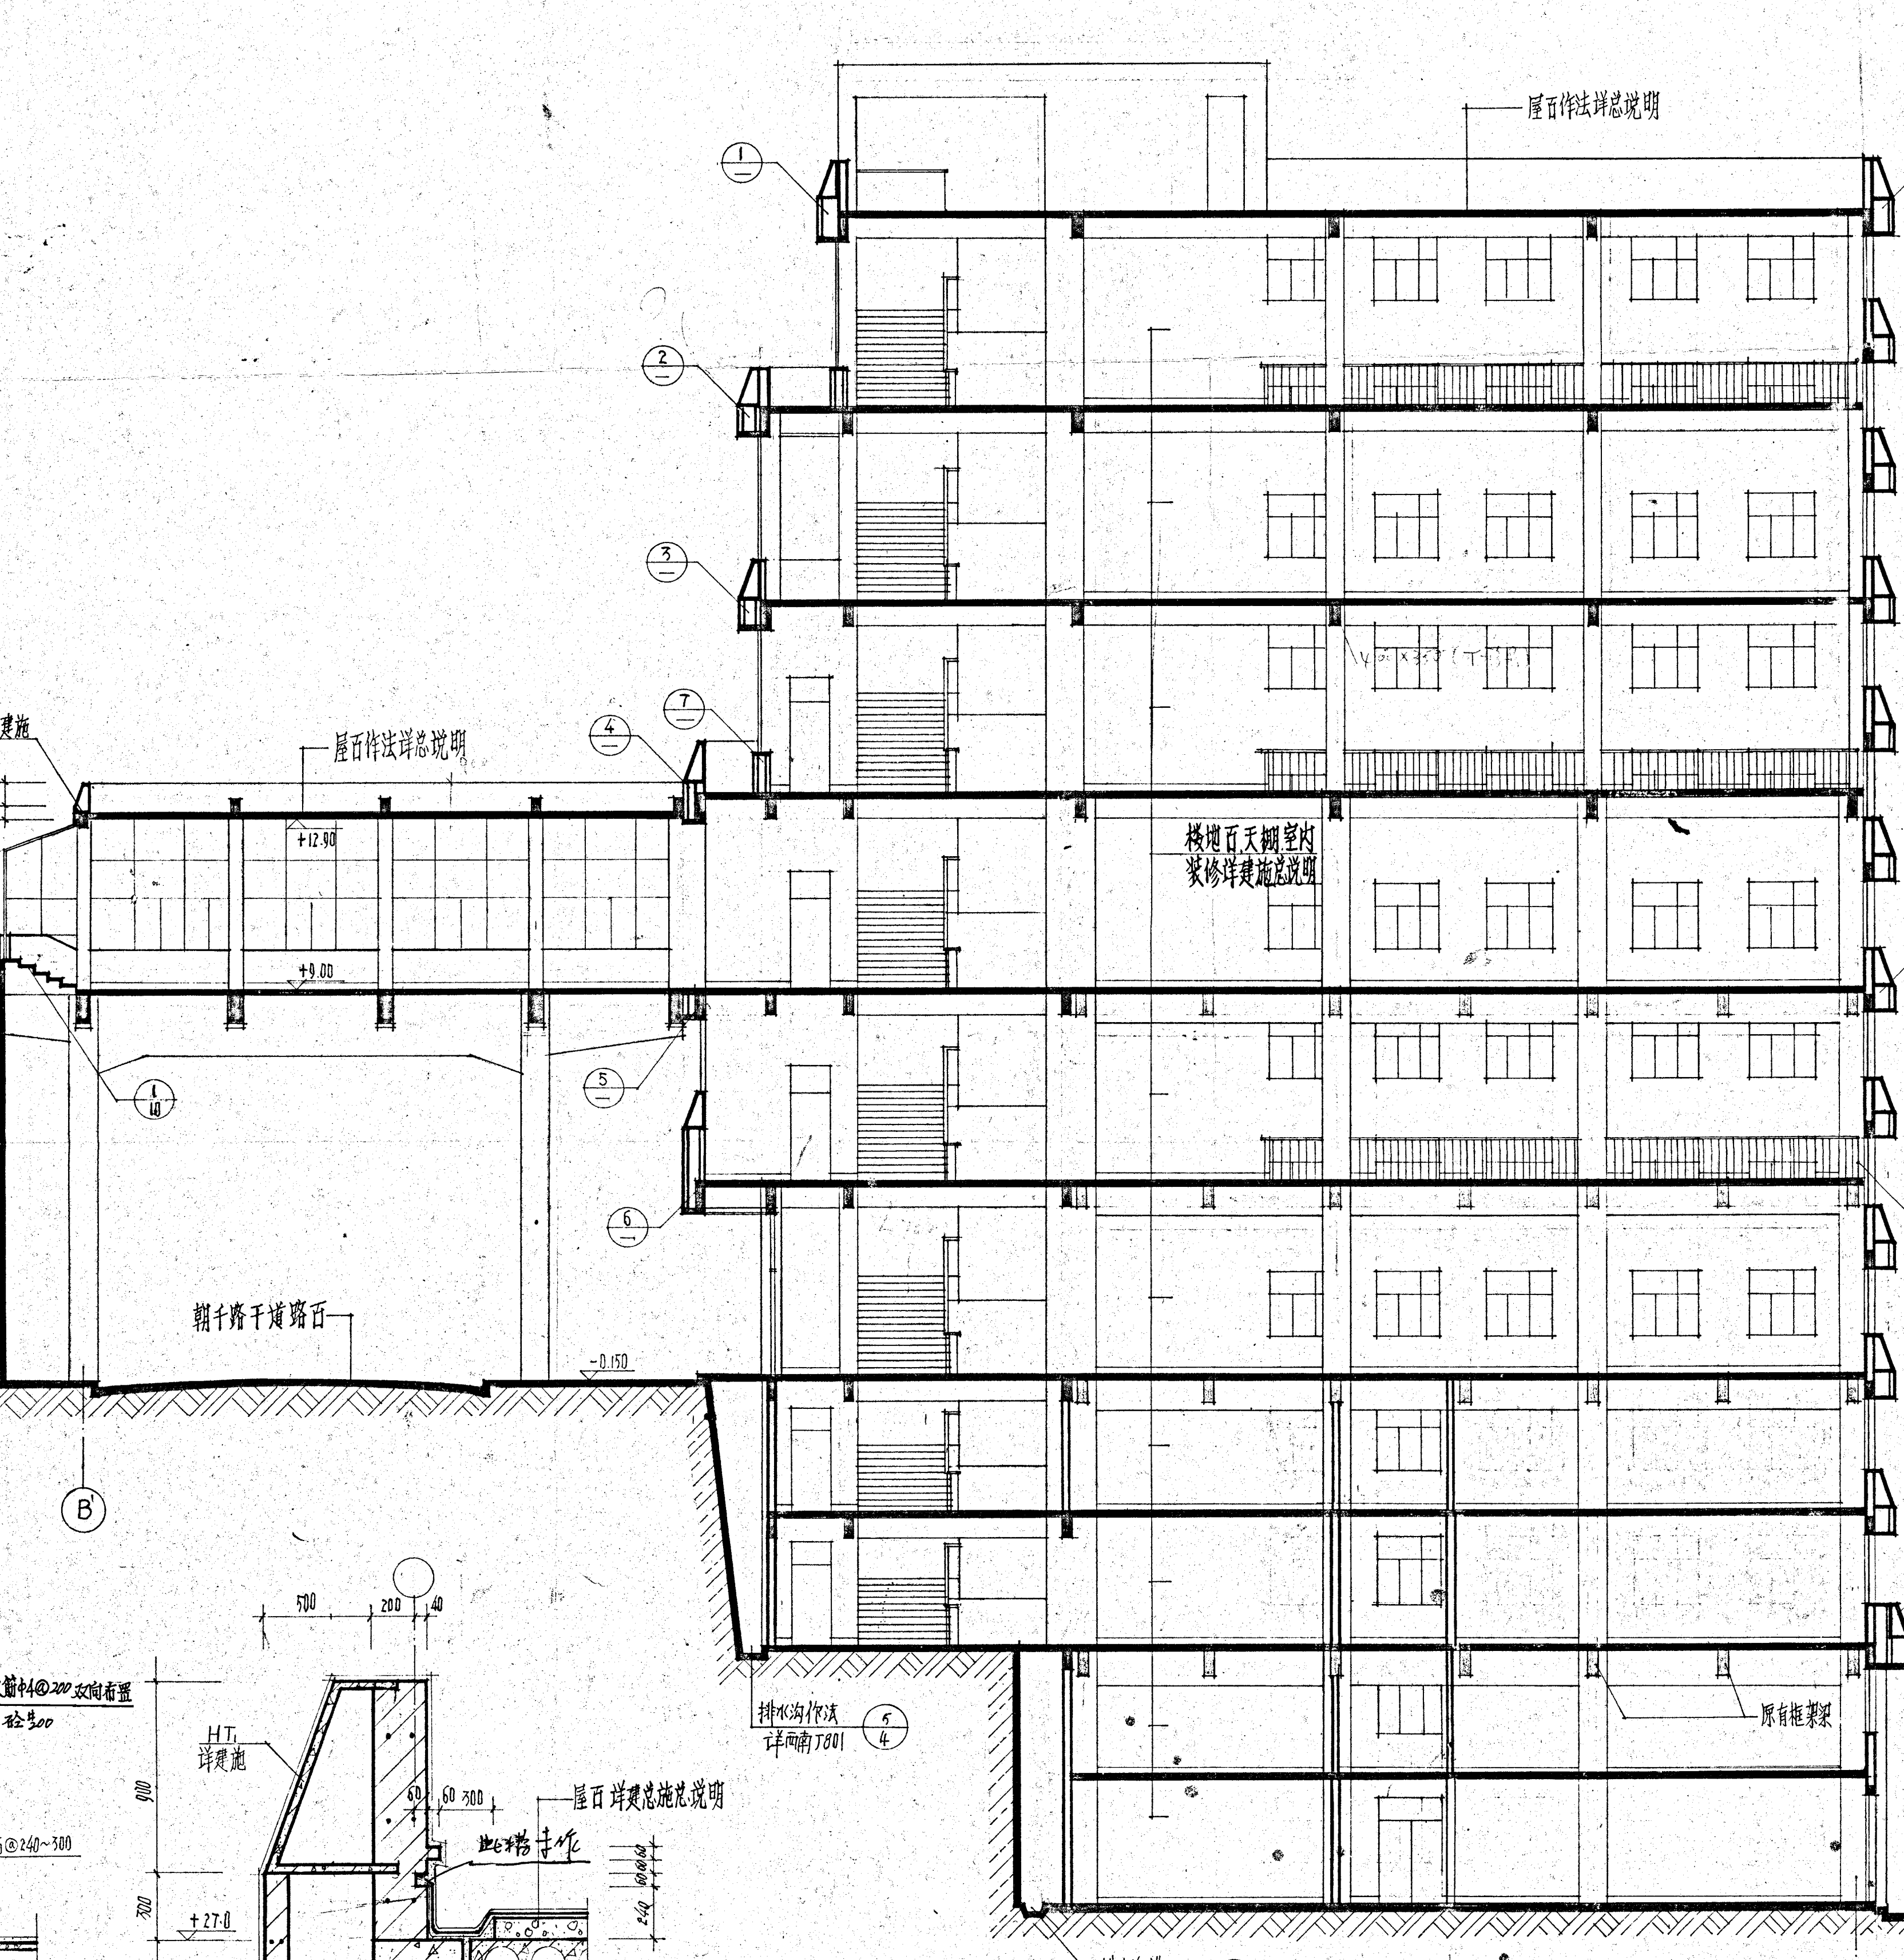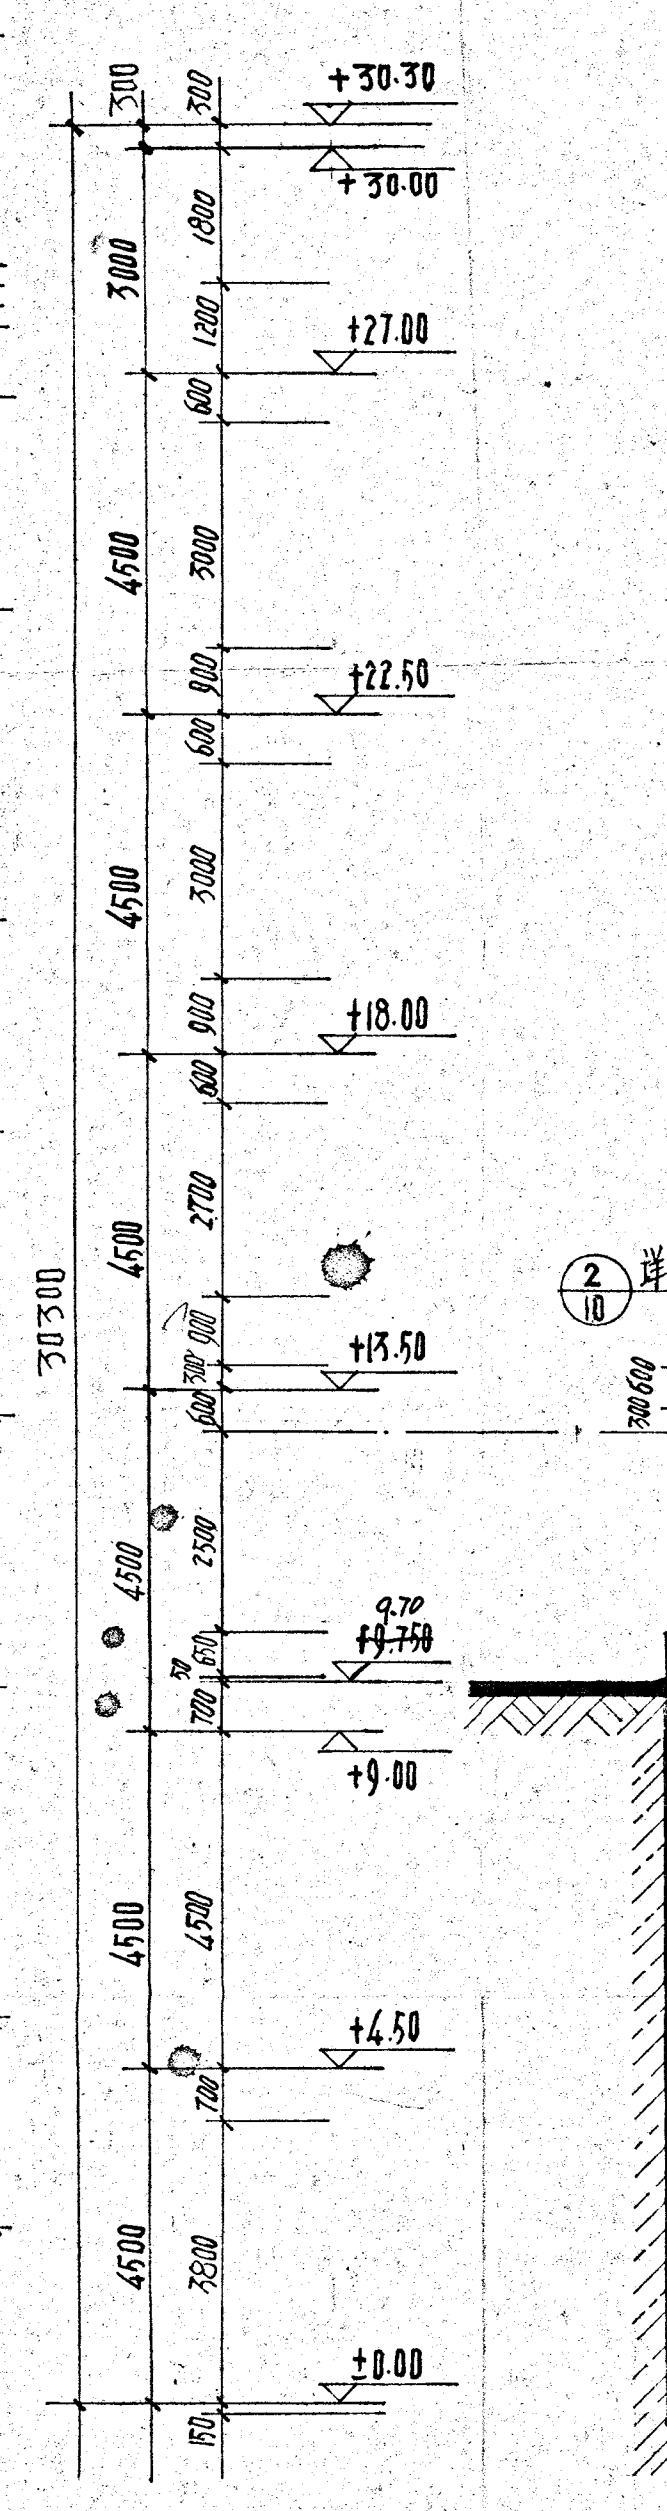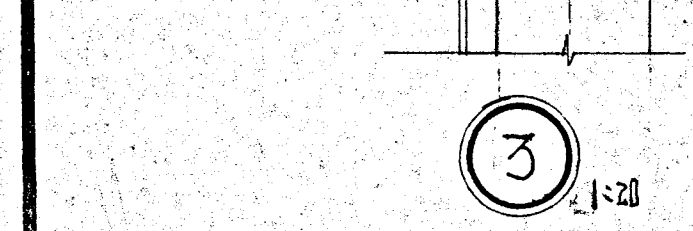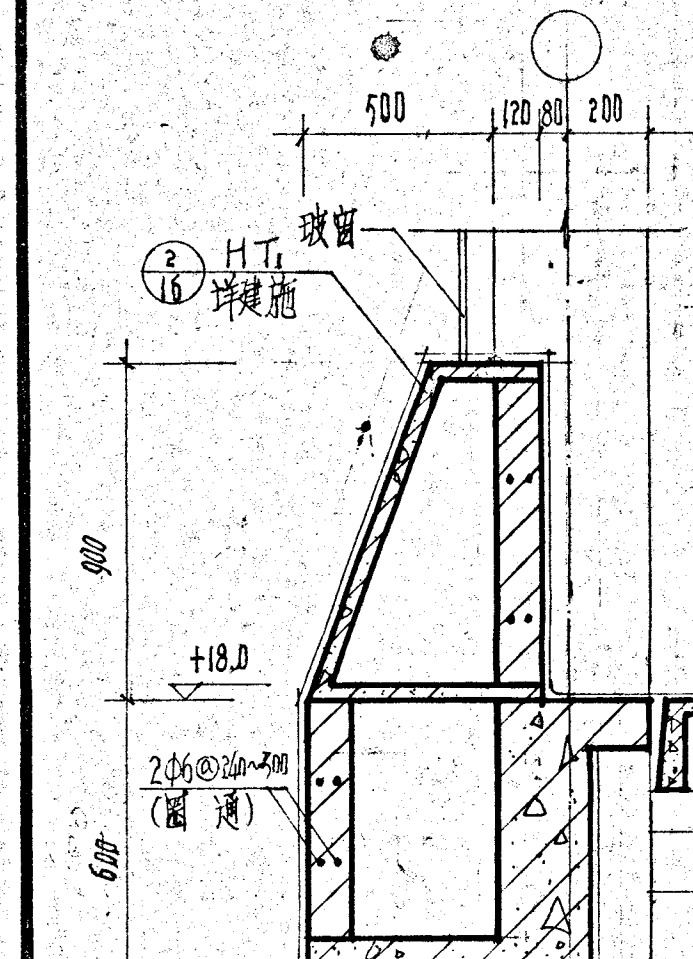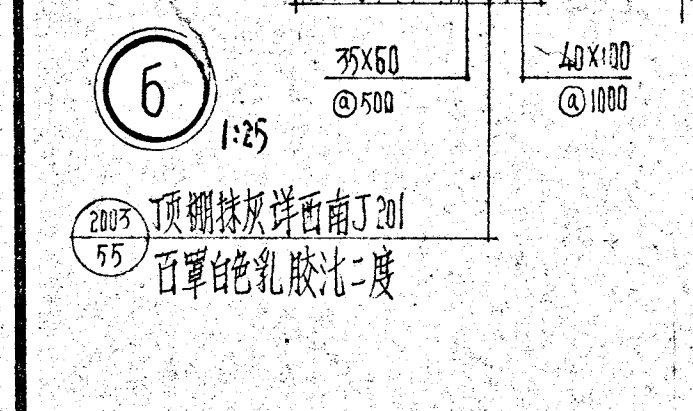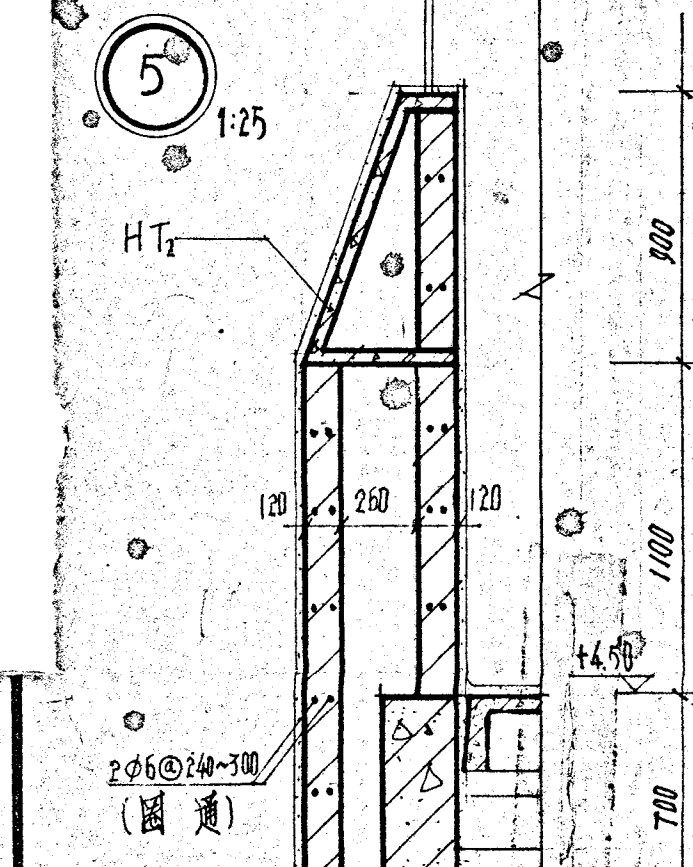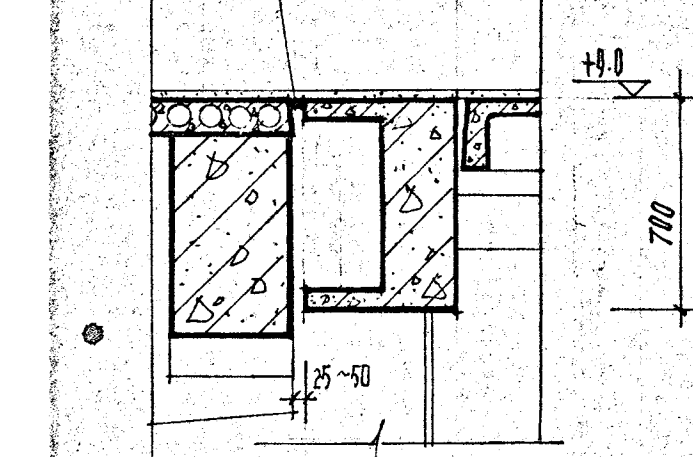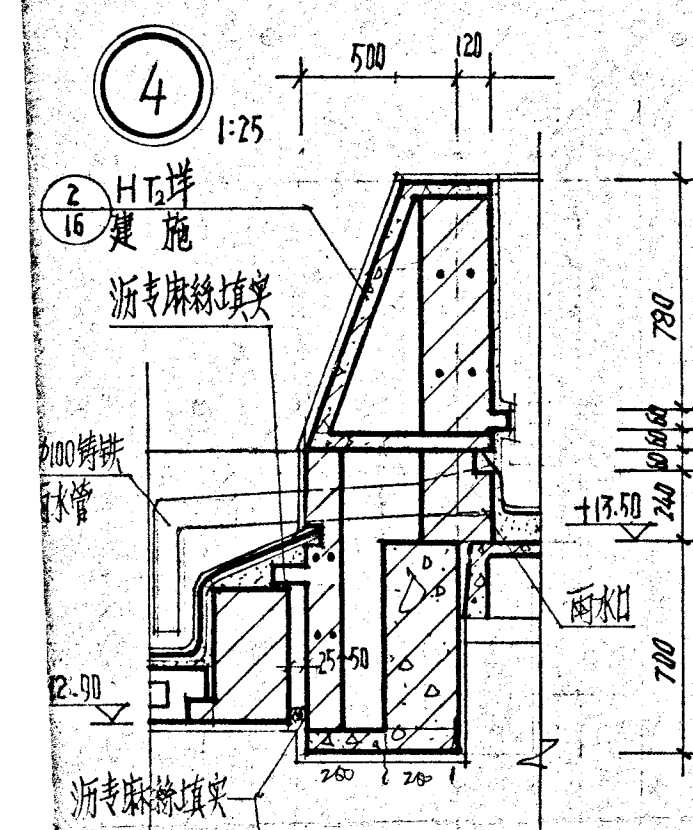

1-1 剖面图 1:100

竣工图		编制人
姓名	重庆日杂贸易中心加层改造建施	邓建荣
施工	重庆第九建筑工程公司一队	




重庆市建筑设计研究院		工程名称	朝千路至庆日杂贸易中心加层	
工程类别	73	出图日期	86年7月19日	85036
				图例
				建施
				图号
				22-8

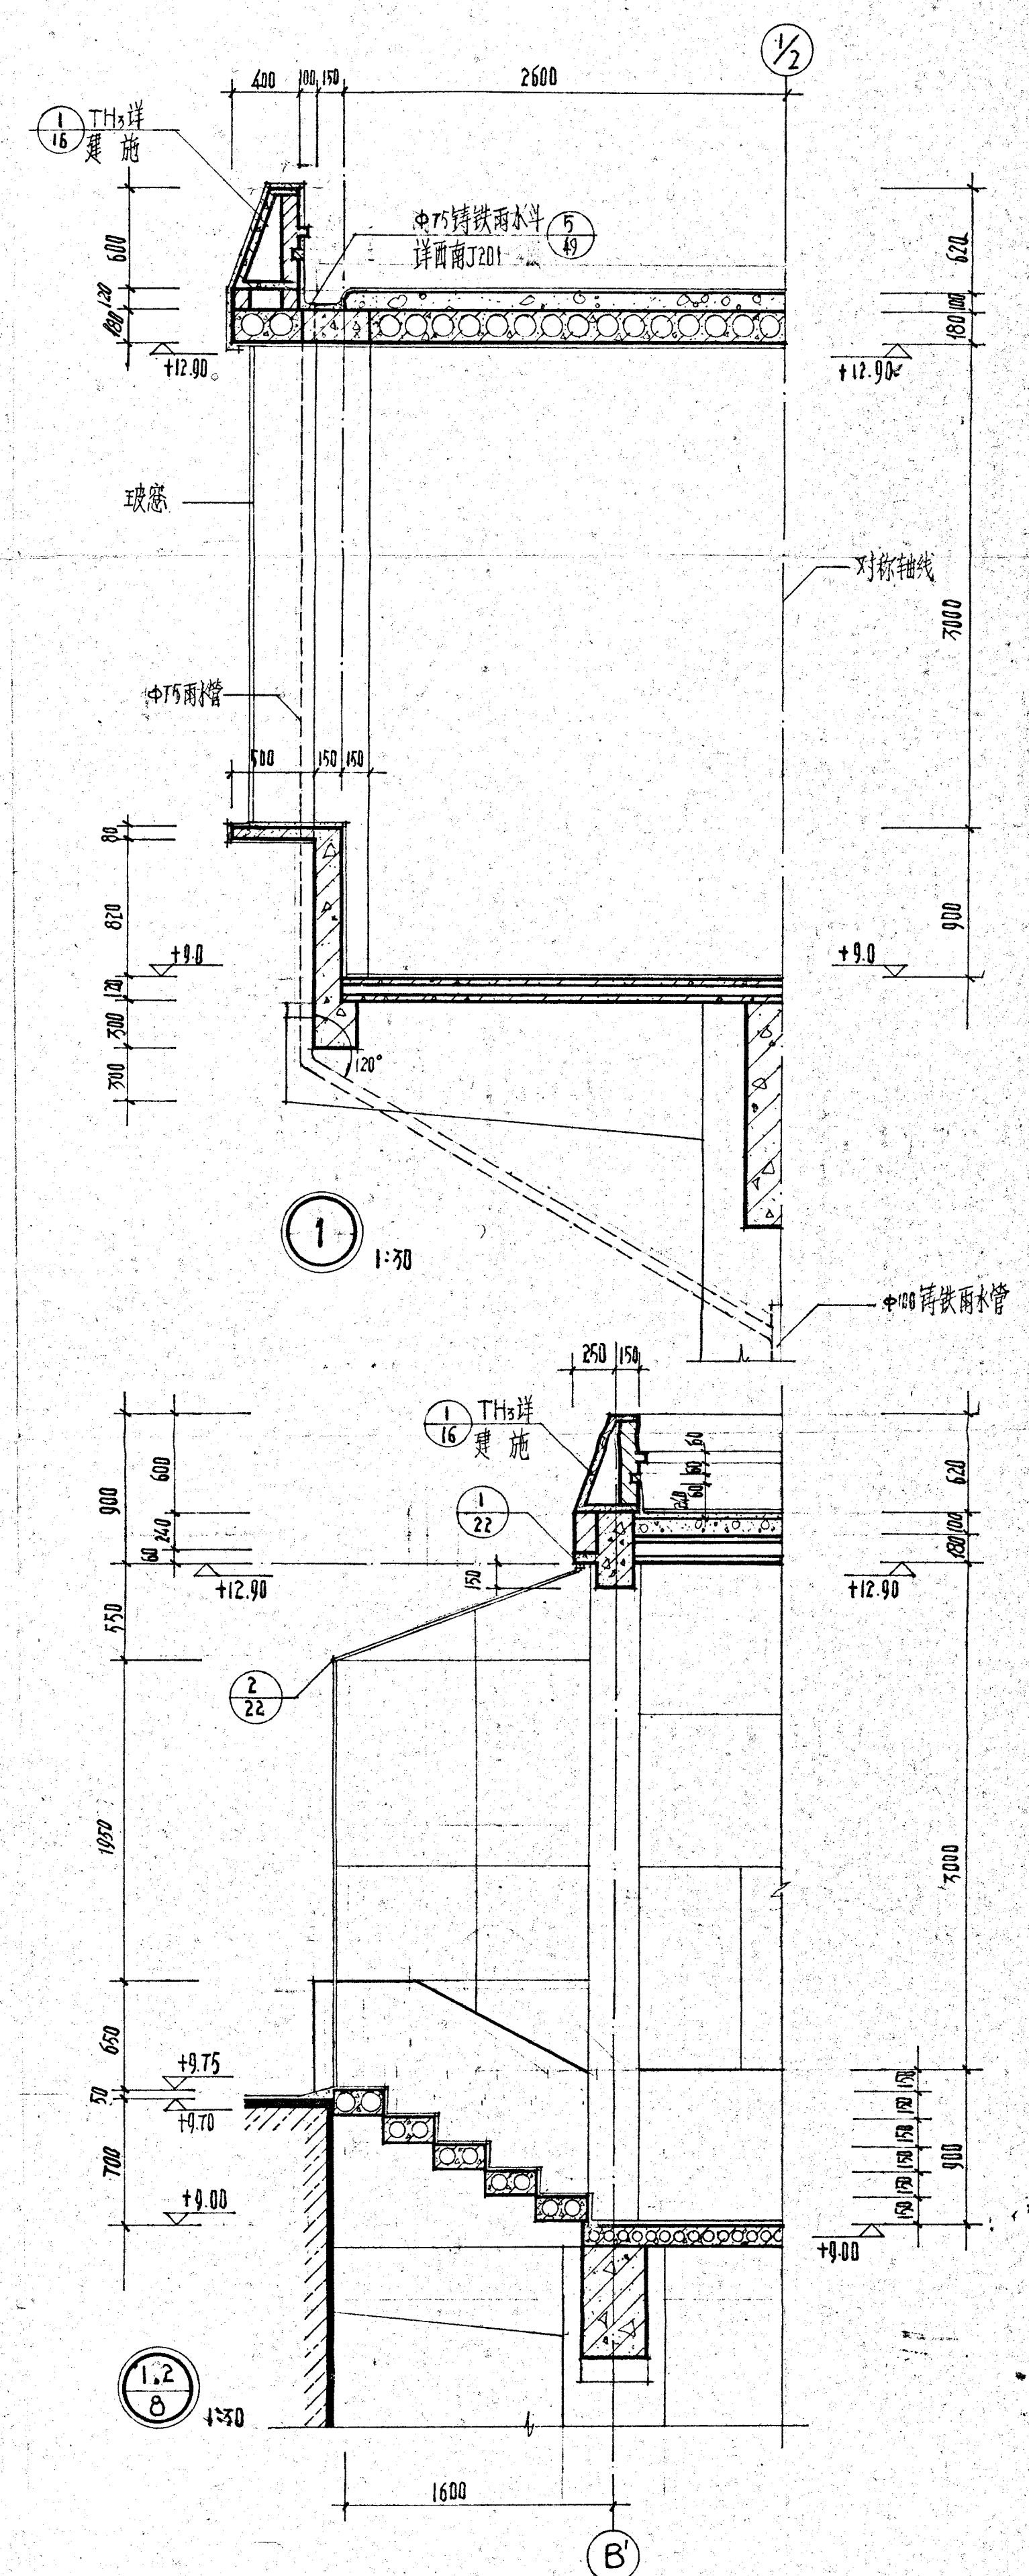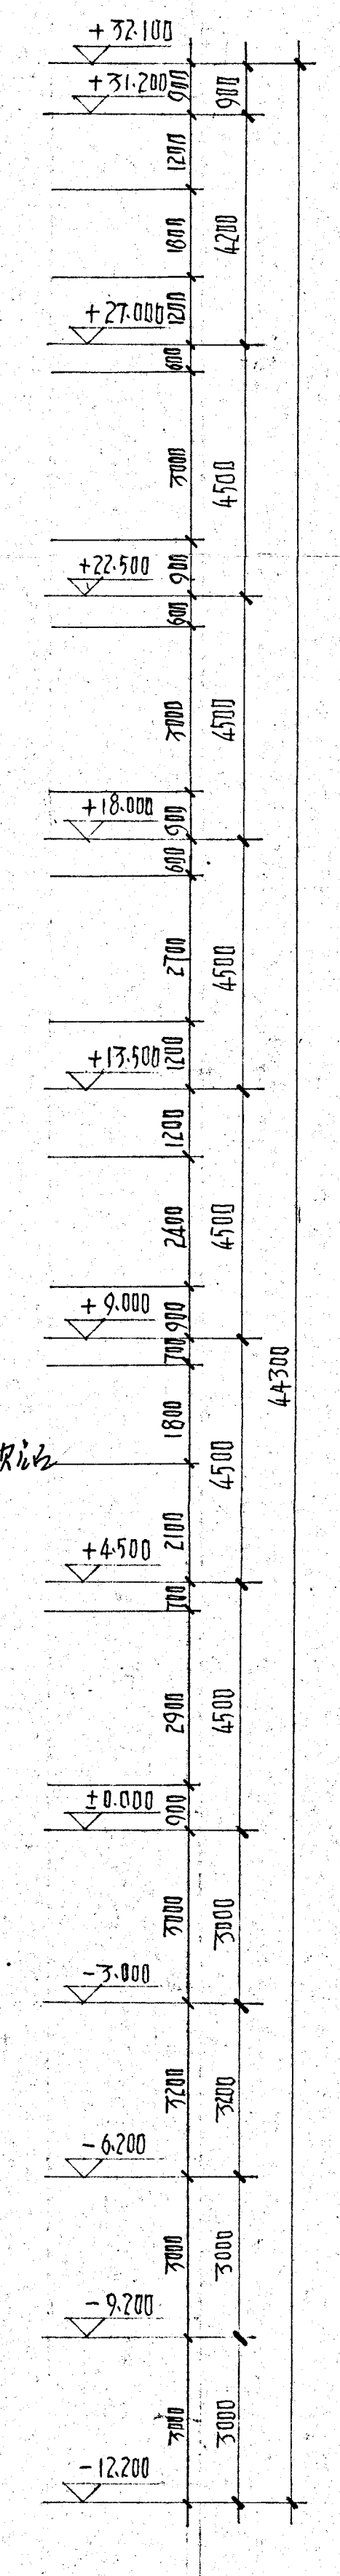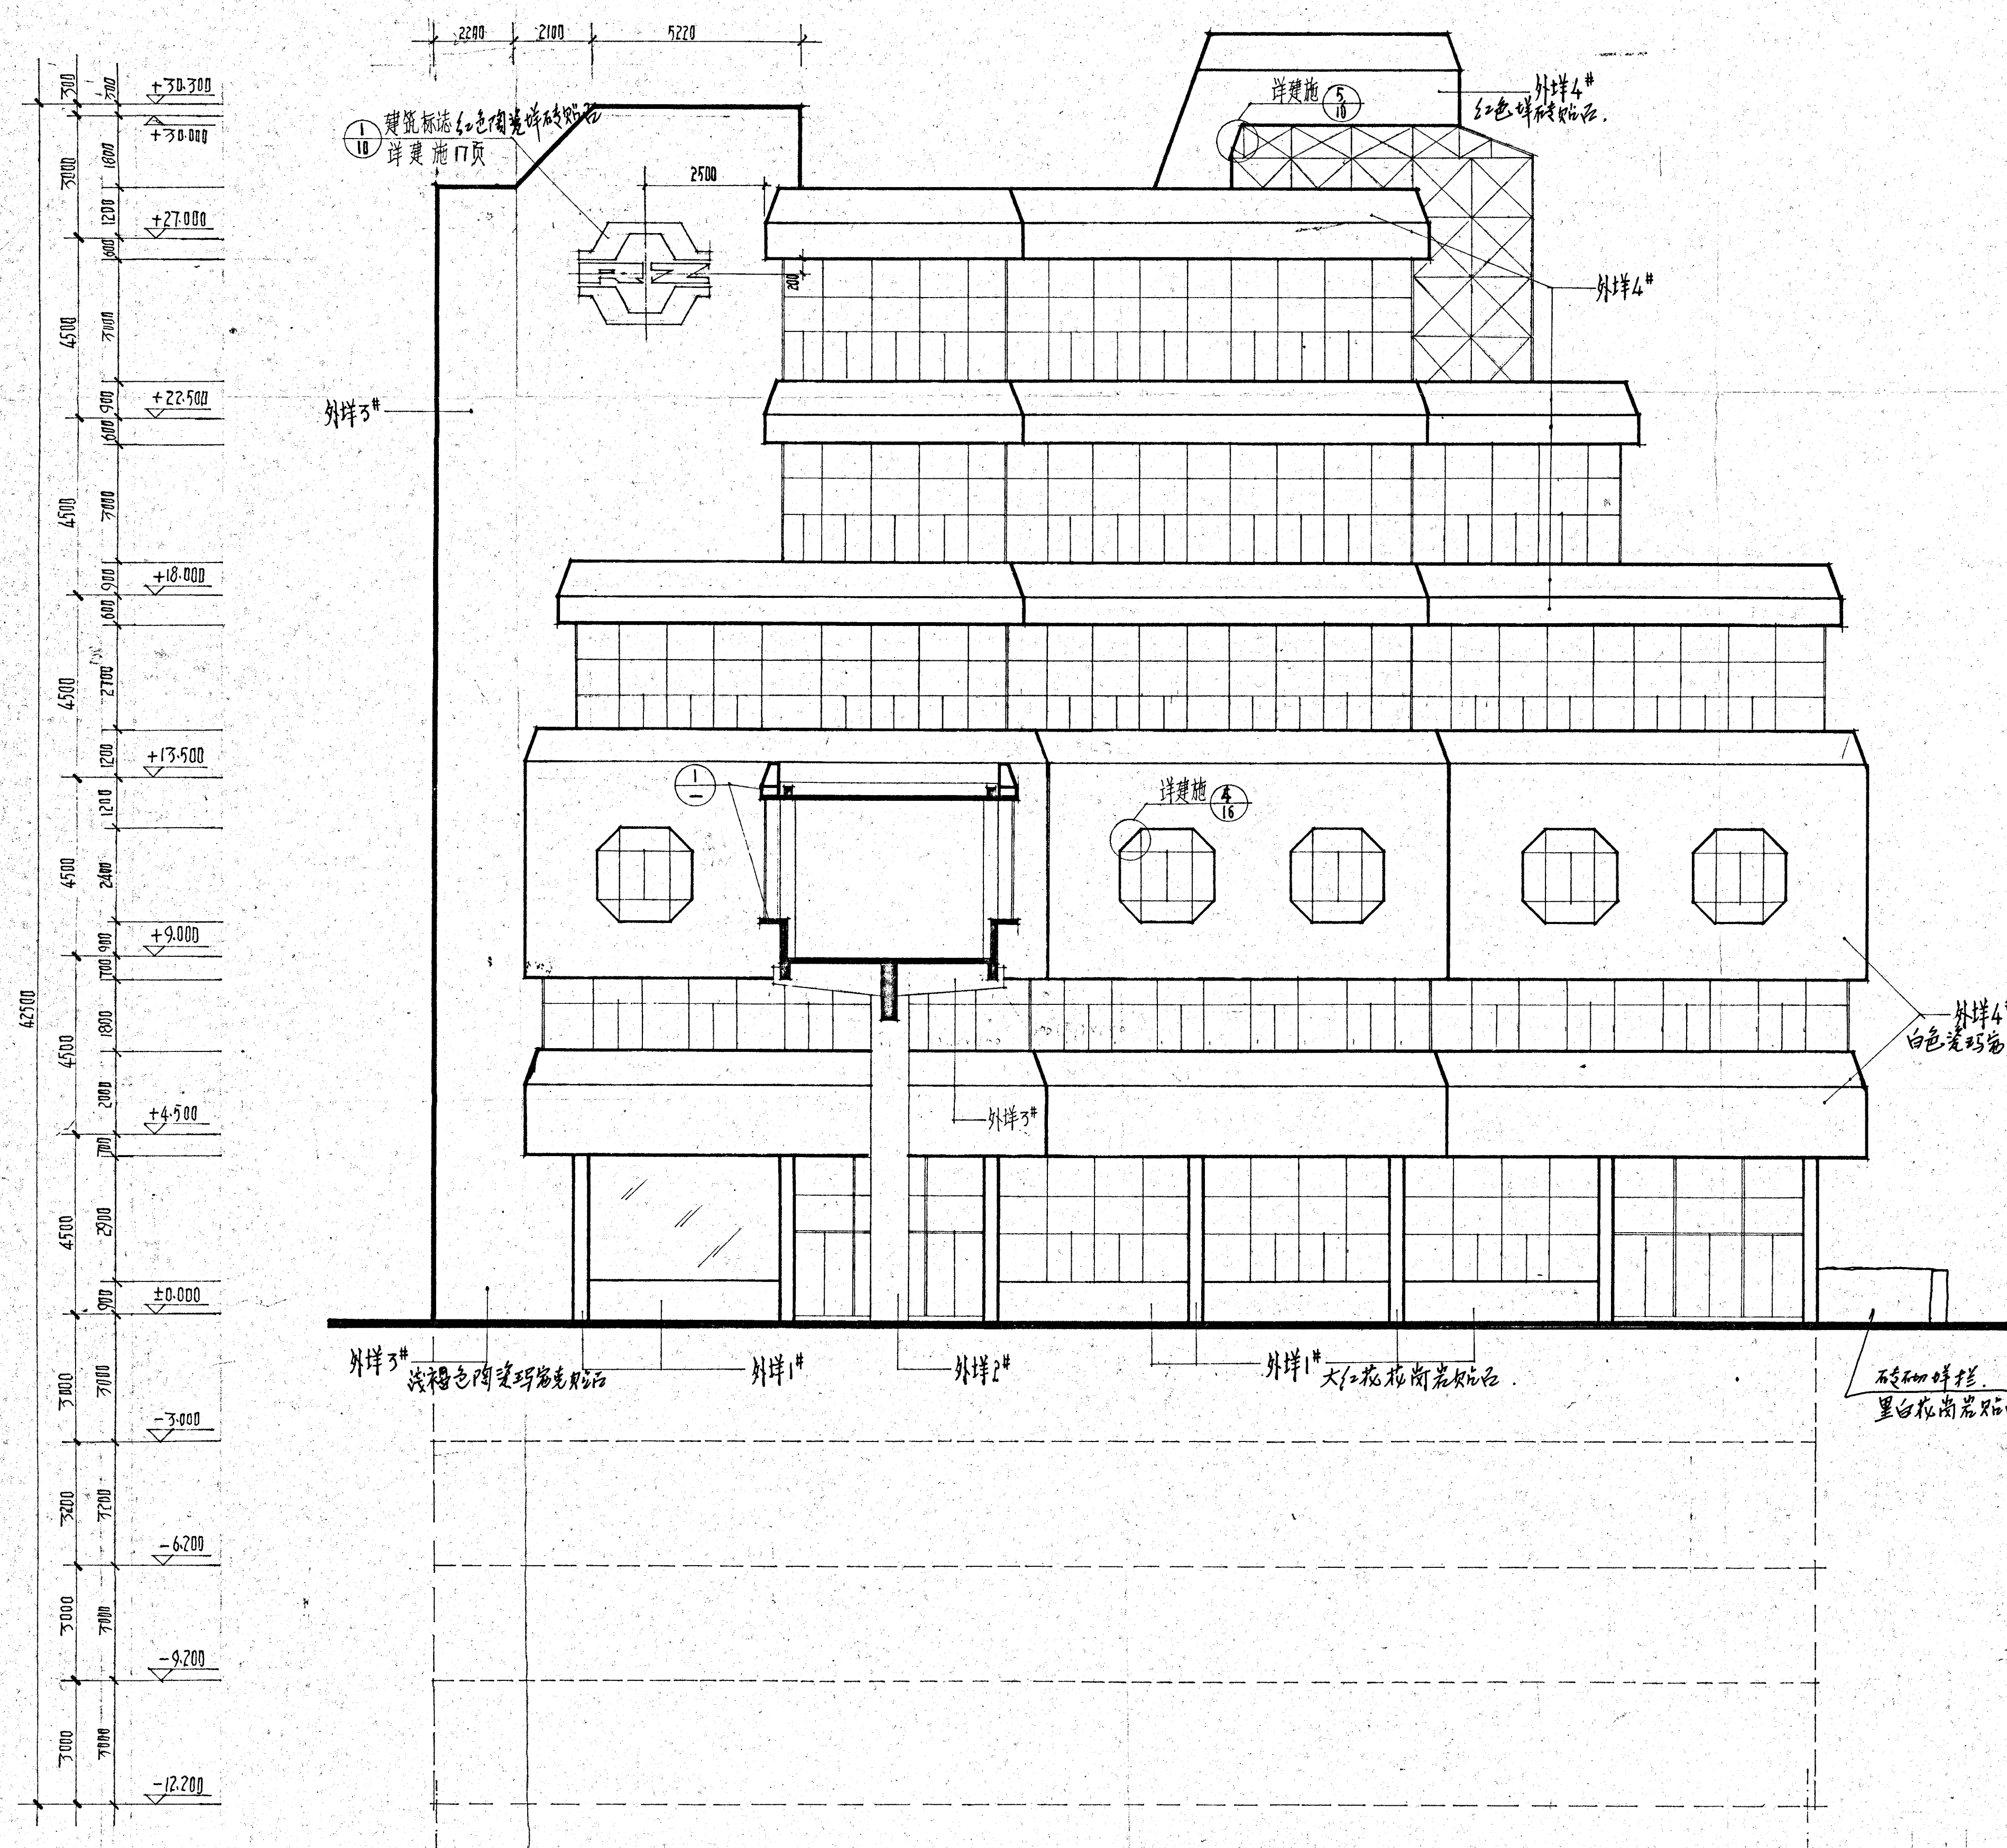

2-7 立面图 1:100

竣工图		编制人
图名	重庆日杂贸易中心加层改建	邓培荣
施工	重庆第九建筑工程公司一队	
单位	技术负责人 邓培荣 施工负责人 欧国忠	
建设	重庆日用杂品公司	
单位	技术负责人 李秋 工地代表 李秋	

重庆市建筑勘察设计院		工程名称	朝天门重庆日杂贸易中心加层改建
制图	李秋	总负责	李秋
设计	李秋	审查	李秋
校对	李秋	核定	李秋
工种负责	李秋	出图日期	86年7月9日
2-7 立面图		图号	85036
		图例	建施
		图号	22-10

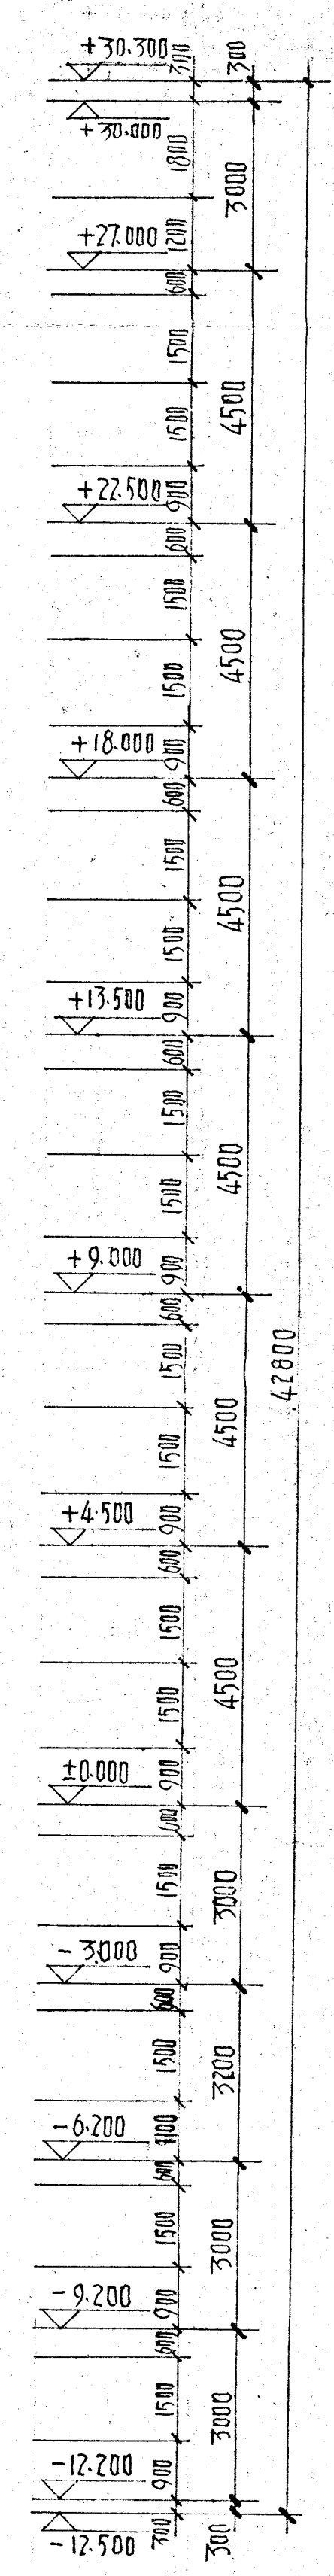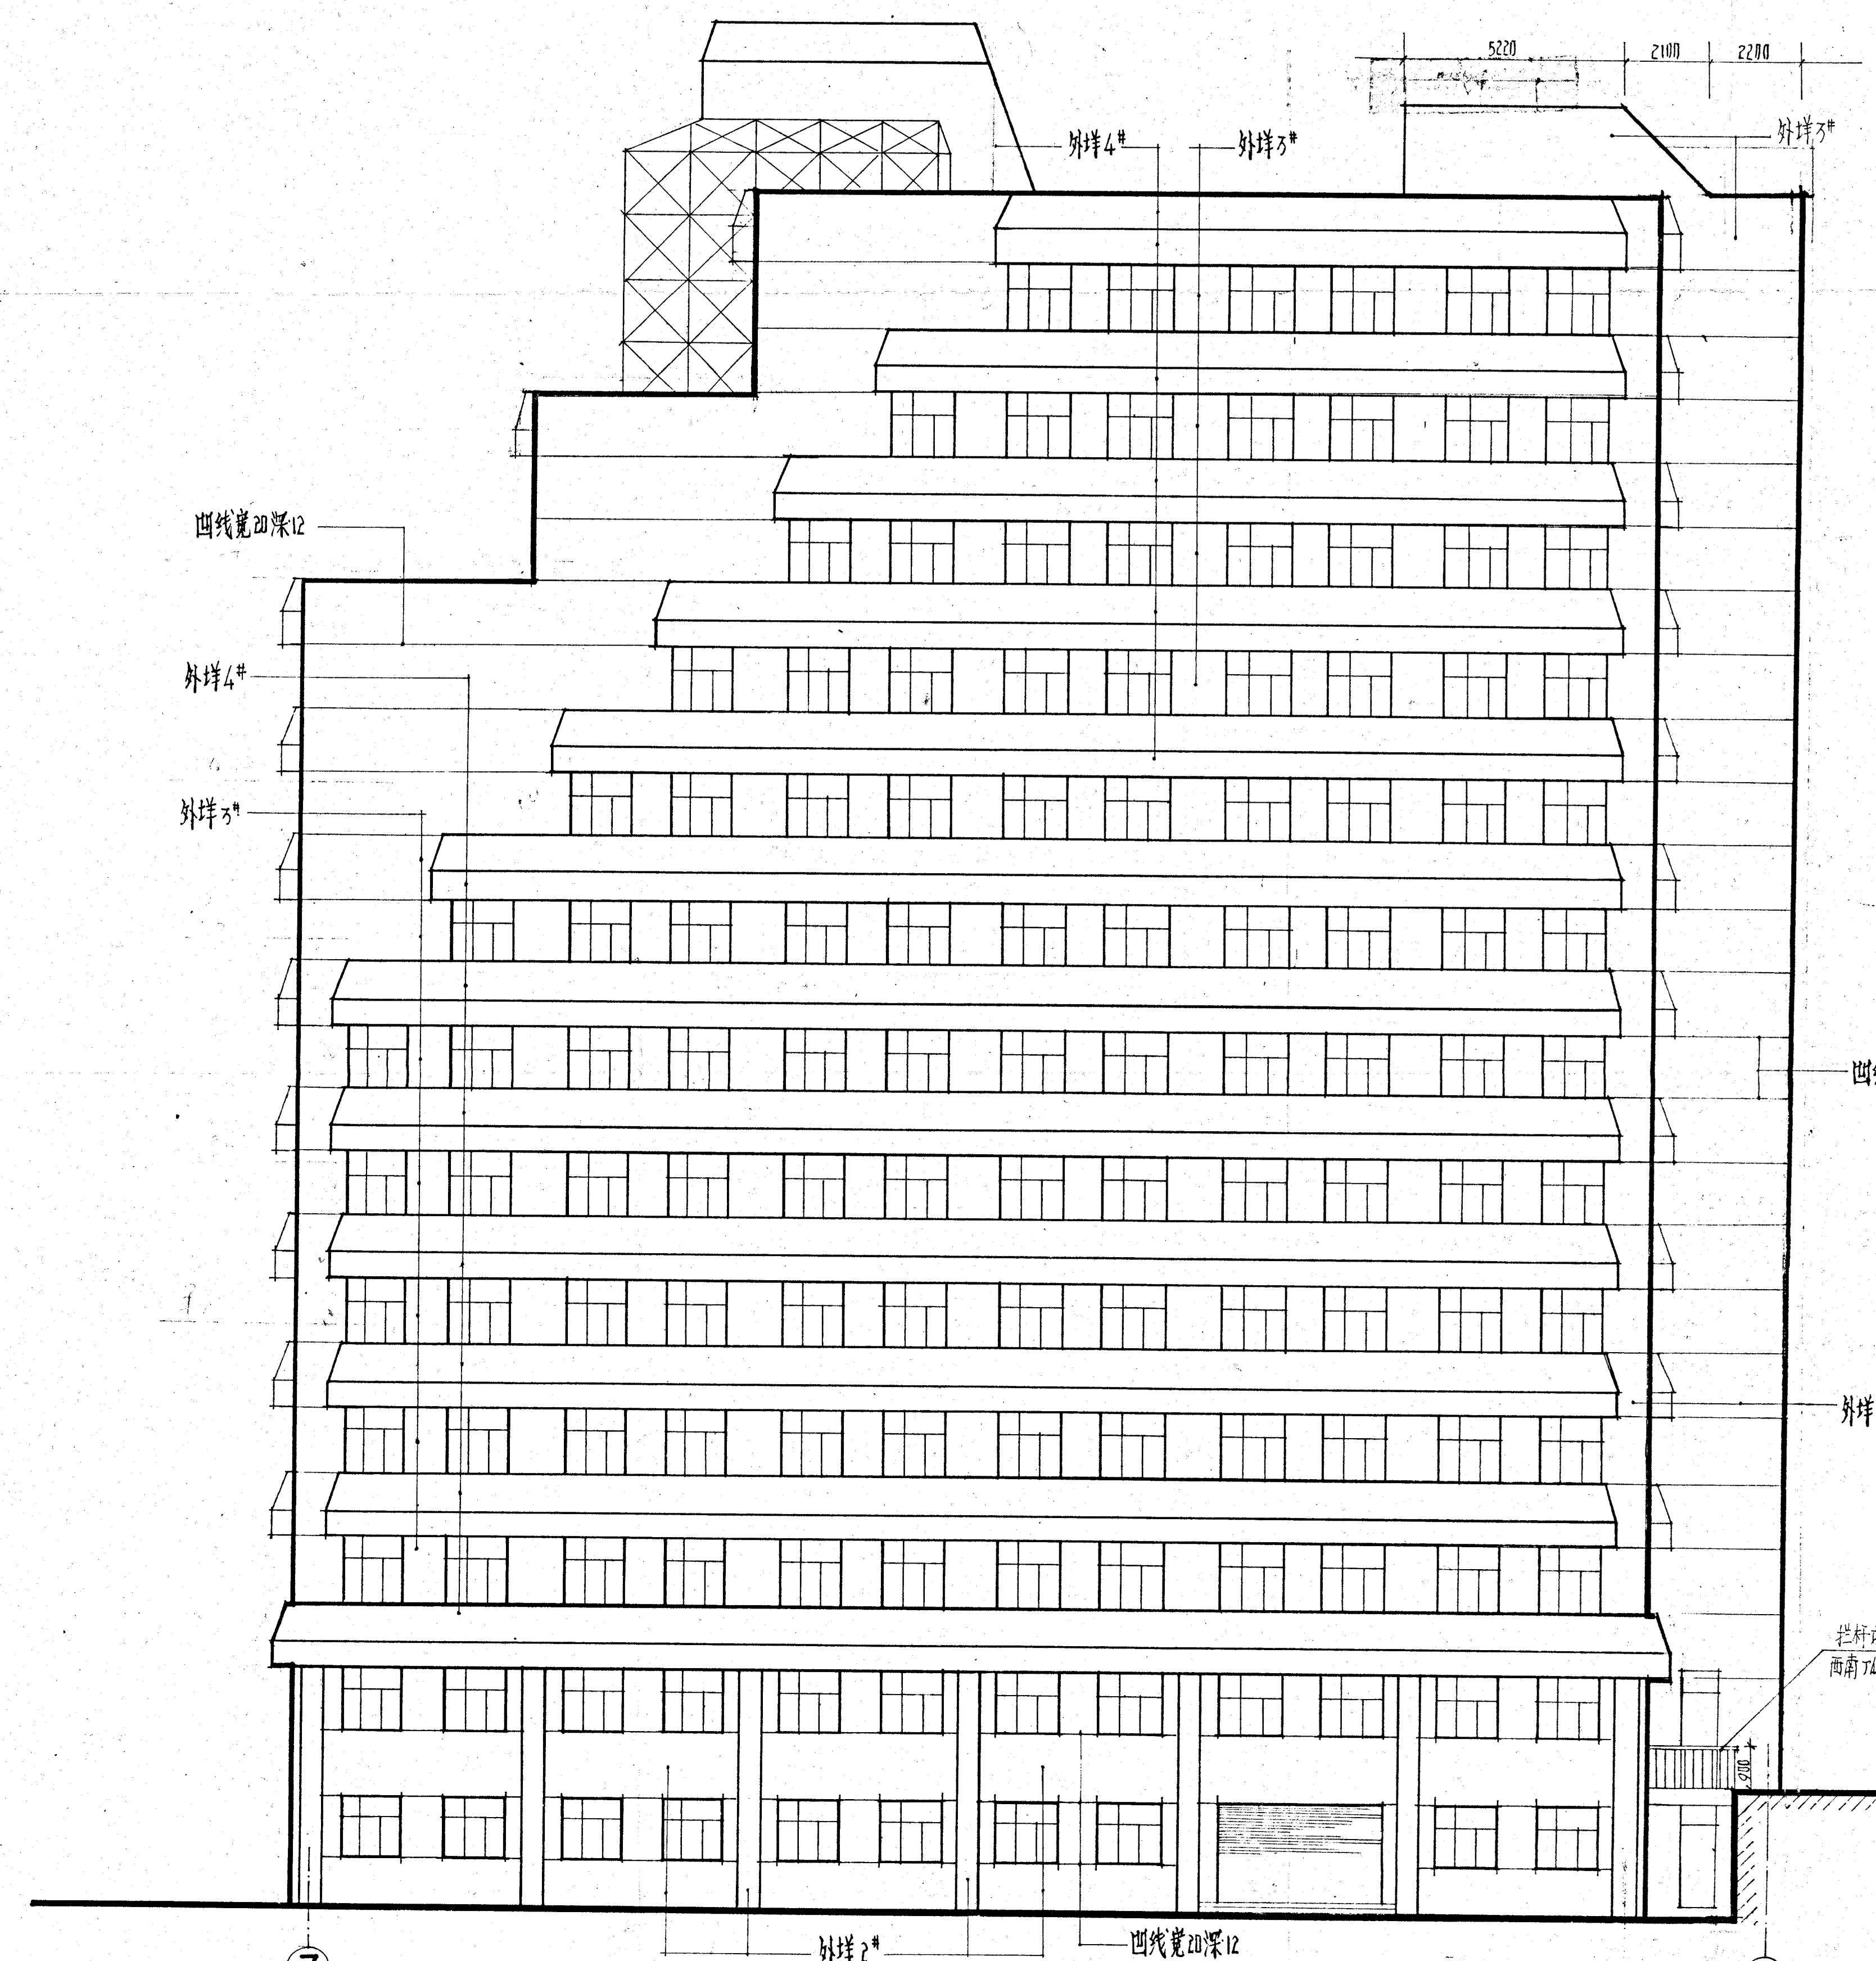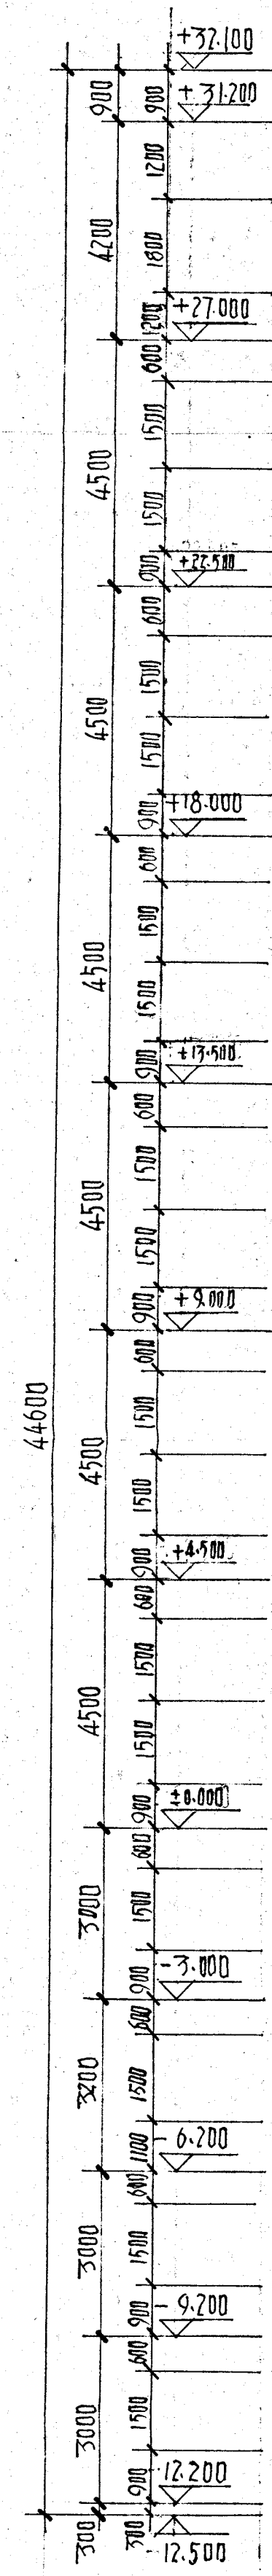


外样饰面材料详图说...

⑦—②立面图 1:100

设计	重庆日报贸易中心
施工	重庆第九建筑工程公司
单位	重庆日报贸易中心
技术负责人	邓祖祥
审核人	欧国忠
单位	重庆日报贸易中心




重庆市建筑设计研究院	工程名称	朝天门重庆日报贸易中心
设计	设计人	张德胜
校核	校核人	林泽
审核	审核人	林泽
制图	制图人	林泽
日期	日期	85年7月9日
图名	图名	⑦—②立面图
图号	图号	22-11

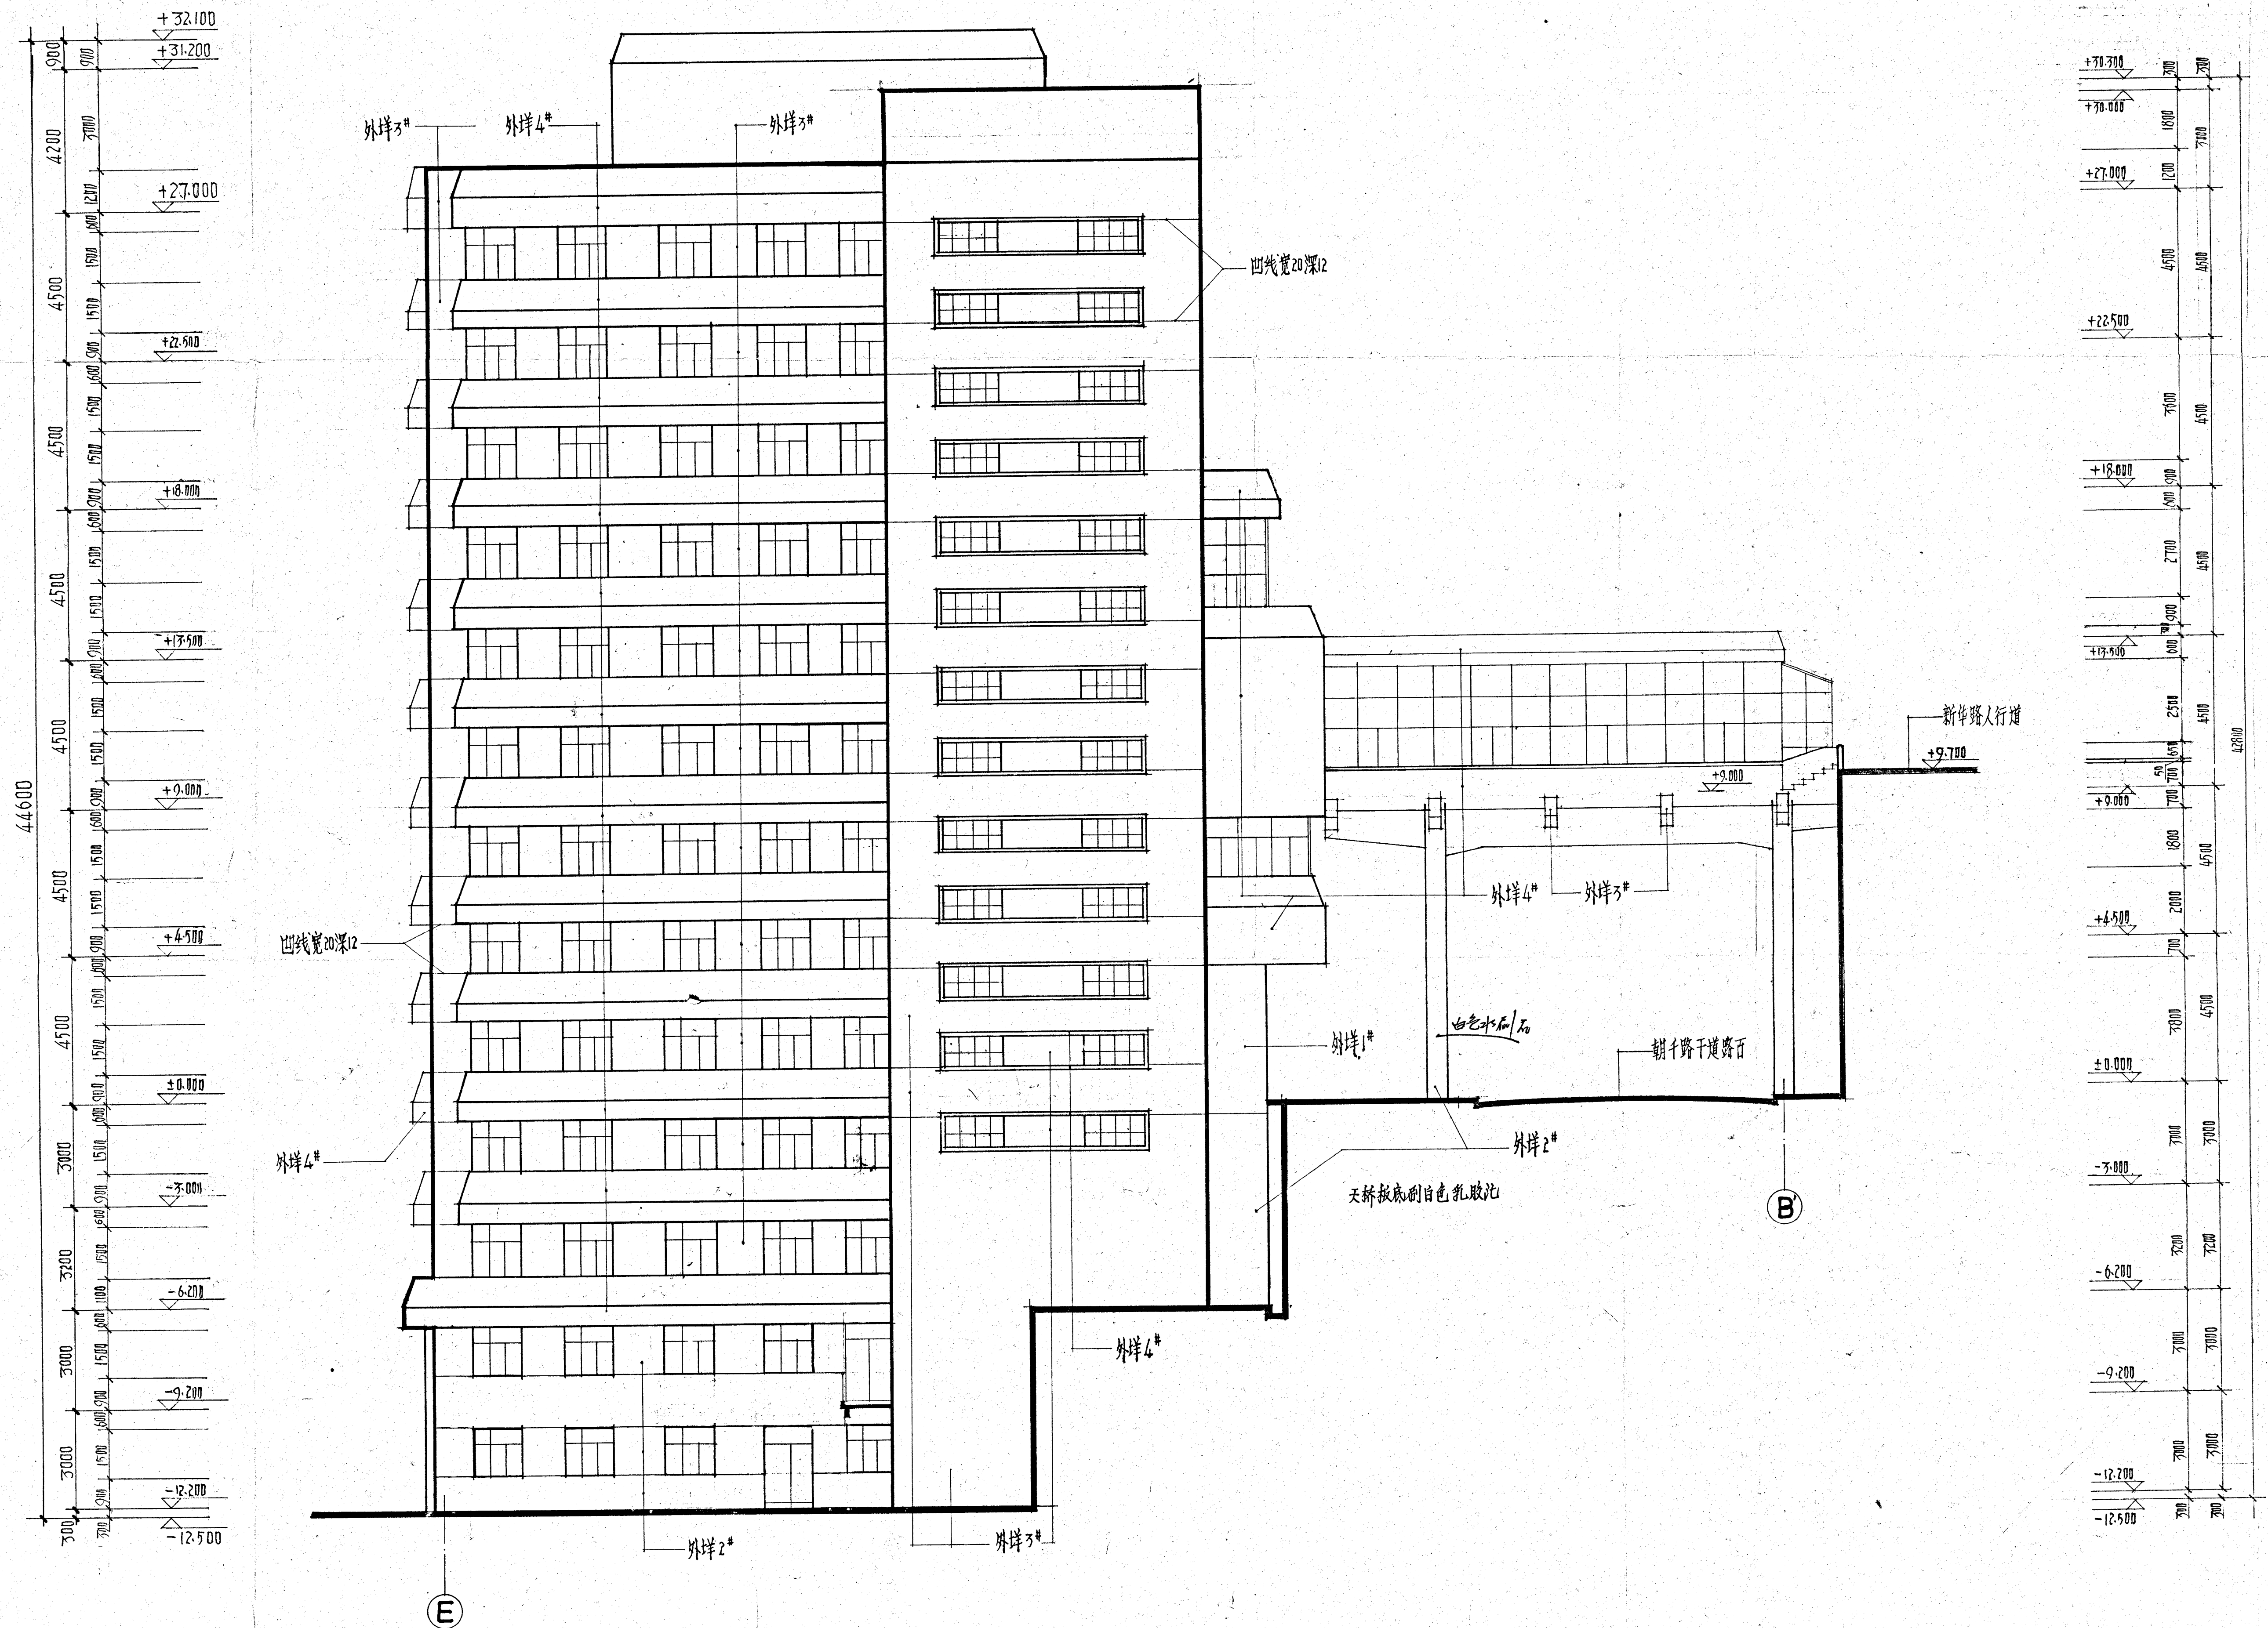

⑤—⑥ 立面图 1:100

竣工图		编制人 邓琼荣
图名	重庆日杂贸易中心夹层改造施工	
施工 单位	重庆第九建筑工程有限公司二队	
技术负责人	邓祥祥	施工员
重庆日用 单位	重慶日用雜品公司	欧厚成
技术负责人	李发	工地代表

重庆市建筑设计研究院			工程名称	朝天门重庆国际贸易中心		楼层	加层
制图	杨玲	总负责	张作舟	图号	95036		
设计	李永华	审查	张作舟	(E)-(B) 立面图	图别	建 施	
校	李永华	核定			图号	22-12	
工程负责	李永华	出图日期	86年7月1日	名			

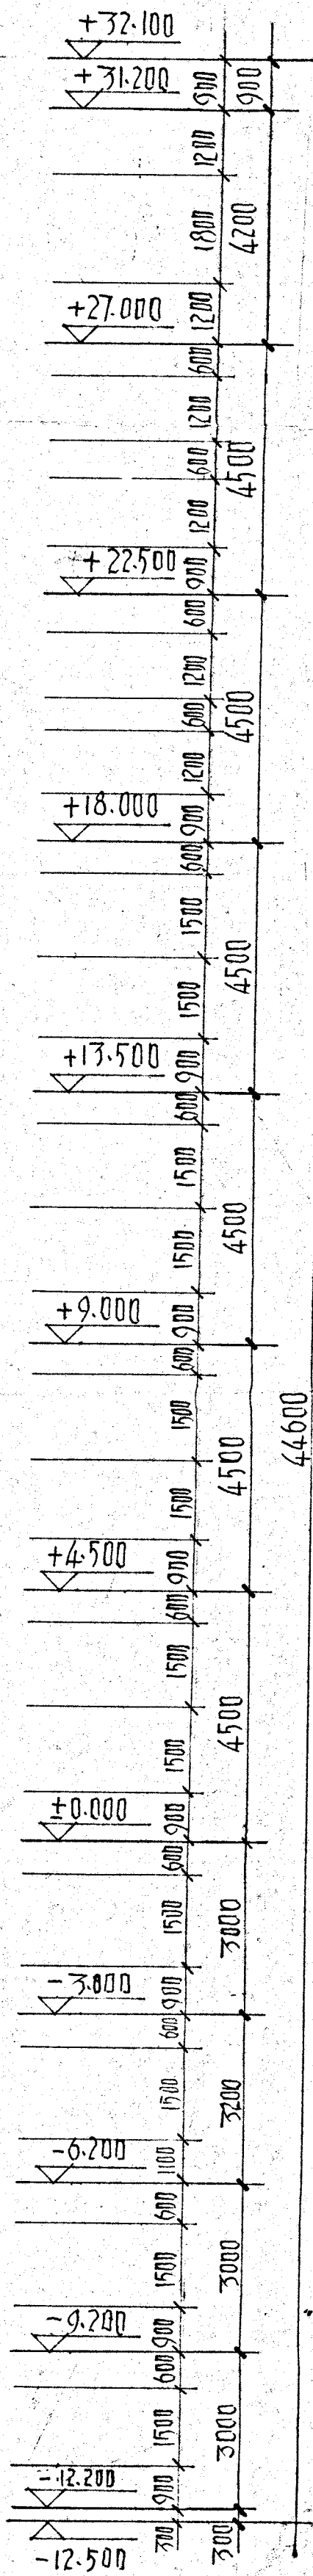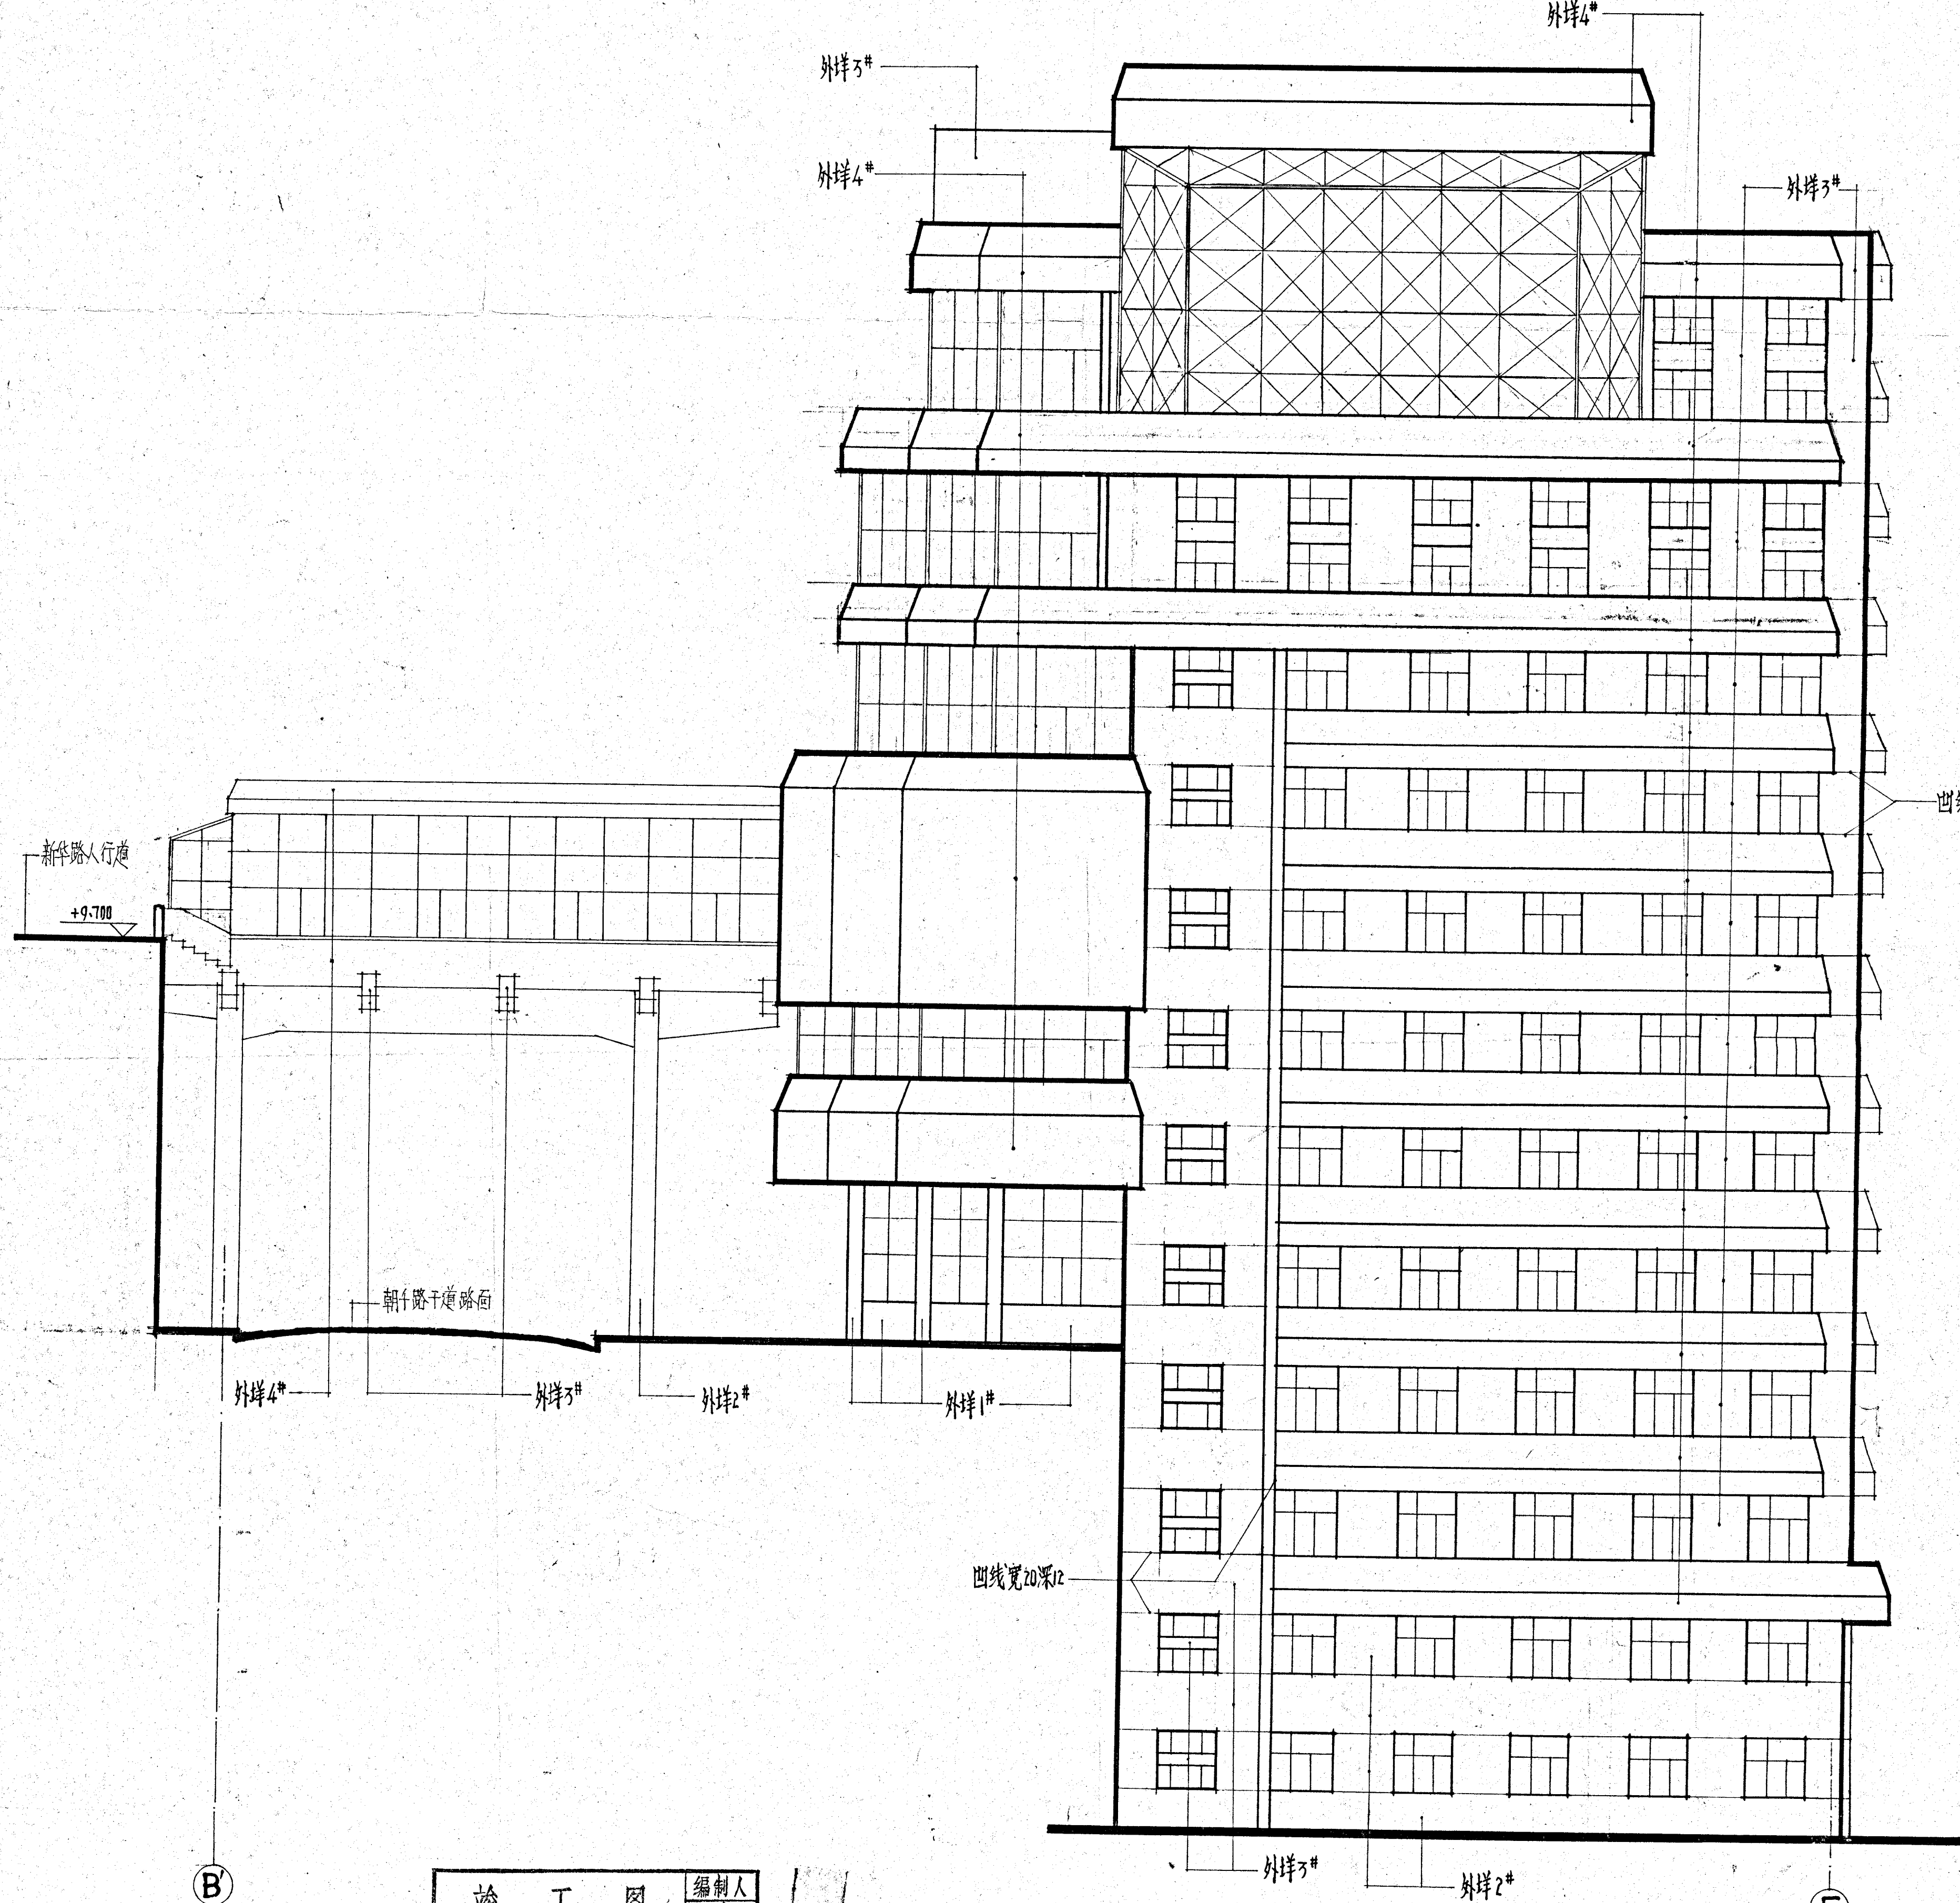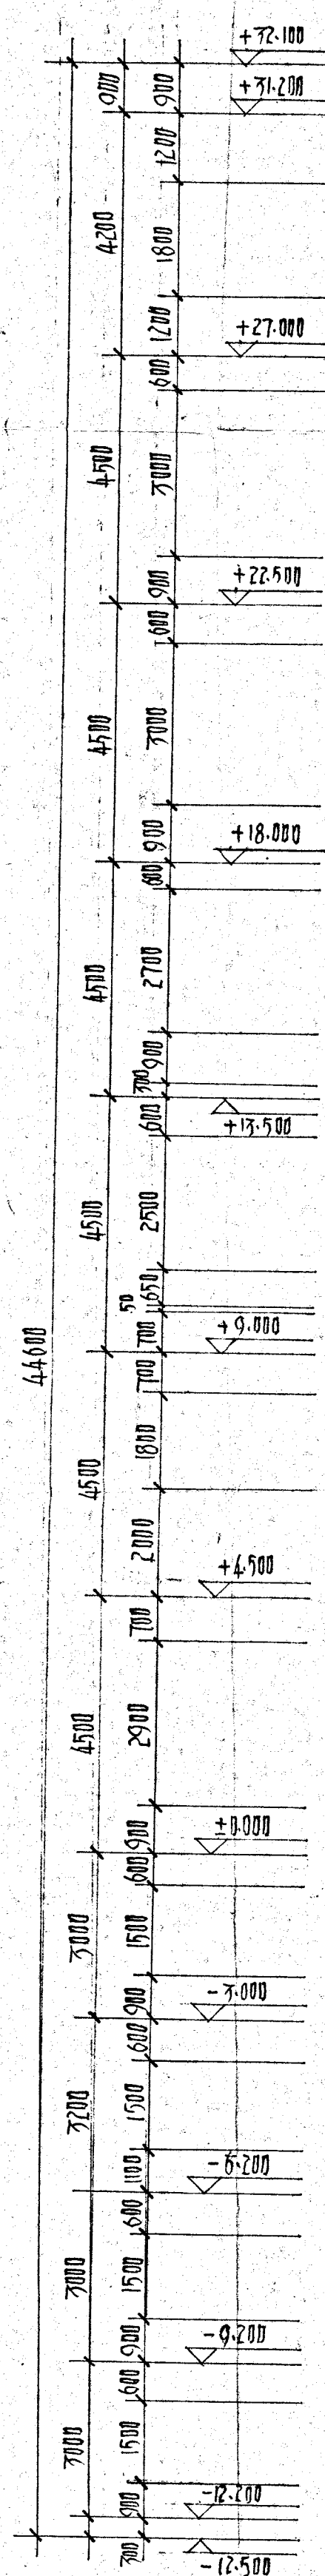

※ 外样饰石材详图另

竣工图		编制人
图名	重庆日报贸易中心改建工程	邓培荣
施工	重庆第九建筑工程公司一队	
单位	技术负责人 邓培荣	施工负责人 欧国忠
审核	重庆日报贸易公司	
单位	技术负责人	工地代表

(B)-(E) 立面图 1:100

重庆市建筑勘察设计院		工程名称	工程号
制图	徐峰	朝天门重庆日报贸易中心改建工程	85036
设计	王光		
校对	李		
审核	李		
工种负责	李		
出图日期	86年7月9日		
(B)-(E) 立面图		图号	22-13